南相馬市~工事等設計書~

起工月		令和 7 年	F 7月				調設備更新】			
+11.41.75 [7]		22252					外機 3台			
契約番号		202500	00635			室	内機 14台			
路線名						・既	設撤去 1式			
11日 11月11日										
		中央図	書館							
工事等名										
	<u> </u>	空調機設備	前更新工事							
工事等場所	南相馬市	原町区旭	町二丁目	地内						
	当初請負				仕	1.	設計図書及で	び特記仕	:様書に準	ずること。
総工事費	当初設計				様					
加工尹貝	変更請負				概要	2.	詳細は監督	員の指示	によるこ	と。
	変更設計									
	工		事	費	総		括	表		
費	目	金	額	工事	価権	各	消費税相	当額	摘	要
本工事	事費									
附帯工	事費									
 測量及び	試験費									
用地費及び	び補償費									
機械器	!具費									
営繕	費									
工事常	维 費									
工事	書									
	- `									
事務	費									
事業	: 弗			l						

工事費内訳書

契約番号(20250	000635)		
Г	中央図書館空調	幾設備更新	工事		
		7712 (1111) (171)	— ,		
					_Lee
種 別	金	額(円)	,	備	考
【建築工事】					
天井改修					
発生材処理					
【電気設備工事】					
電灯設備					
【機械設備工事】					
空気調和設備					
撤去工事					
発生材処理					
直接工事費					
諸 経 費					
工事費計(税抜き)					

※諸経費は一括計上すること。ただし、積み上げ金額がある場合は備考に内書で()の中に金額を記入すること。

住 所

代表者名 (EJ)

業者名

最低制限価格の設定(算定)について

中央図書館空調機設備更新工事

今回の入札において、最低制限価格を下記の計算式に基づき設定しております。 ※該当工事には ✓ のチェック表示をしております。

工事に伴う最低限必要な費用=最低制限価格(P)

■ 最低制限価格(P)の設定範囲:予定価格(入札書比較価格)の75%~92%+消費税額

※ 予定価格(入札書比較価格)の75%~92%の範囲内で算出(1千円未満の端数は切り捨てる)した額に、消費税額を加算した額を最低制限価格(P)とする。ただし、上記の設定範囲を上回った(下回った)場合には、それぞれ設定範囲の上限(下限)値とする。

算定式

□ 一般土木工事(橋製作・架設工を含む)

直接工事費×97%+共通仮設費×90%+現場管理費×90%+一般管理費×68%

□ 建築工事(一般・解体工事共通)

直接工事費×97%+共通仮設費×90%+現場管理費×90%+一般管理費×68% ※建築工事に付随する設備工事、並びに単独補修工事は建築工事算定方法に準じる

□ 舗装工事

直接工事費×97%+共通仮設費×90%+現場管理費×90%+一般管理費×68%

□ 水道工事

直接工事費×97%+共通仮設費×90%+現場管理費×90%+一般管理費×68%

☑ 暖冷房衛生設備工事

直接工事費×97%+共通仮設費×90%+現場管理費×90%+一般管理費68%

□ 電気・通信設備工事(製作・据付共通)


(直接製作費+直接工事費)×97%+(共通仮設費+間接労務費)×90%+(現場管理費+工場管理費+機器間接費)×90%+一般管理費(製作分+据付分)×68%

□ 機械設備工事(製作・据付共通)

(直接製作費+直接工事費) \times 97%+(共通仮設費+間接労務費) \times 90%+(現場管理費+工場管理費+据付間接費+設計技術費) \times 90%+一般管理費 \times 68%

※直接製作費:製作工事に係る経費(材料費、機器単体費、労務費等)

※直接工事費:据付工事に係る経費(輸送費、材料費、労務費、仮設費等)

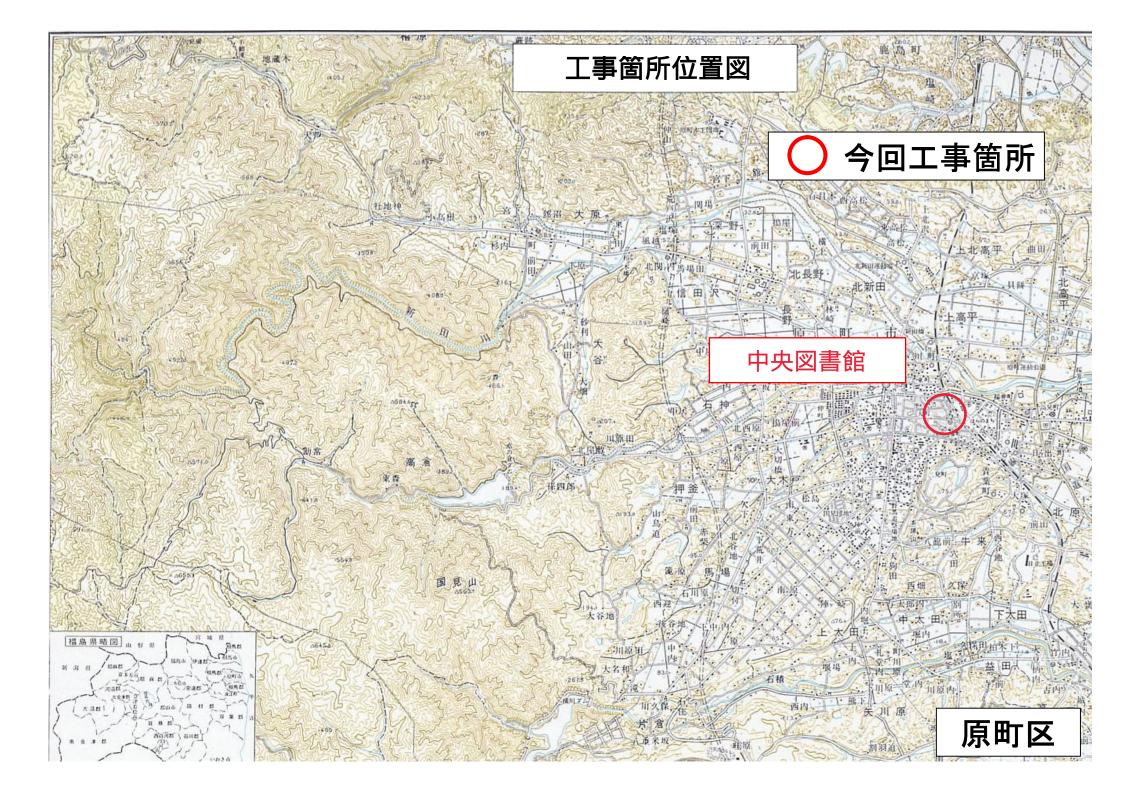

工事費内訳 1

				I I			
名	称	数	量	単位	金	額	備考
接工事費							CM コメント
建築工事			1				CK 直接工事費
				式			
電気設備工事			1				CK 直接工事費
			ı	式			
幾械設備工事			1				CK 直接工事費
			Į	式			
計							CKK 直接工事費計
共通費							CM コメント
共通仮設費							KK 共通仮設費
			1	式			
現場管理費				20			KG 現場管理費
			1	式			
一般管理費等				10			KI 一般管理費等
			1	式			
計				I(KS 共通費計
							CM コメント
□■■■■■■■■■■■■■■■■■■■■■■■■■■■■■■■■■■■■							KKK 工事価格
_ 3:1-1-1			1				
肖費税等相当額				式			
			1				消費税率 10 %
⊥事費				式			KH 工事費
上于兵			1				
				式			

_工事種別内訳 2

名	称	数	量	単位	金	額	備	考
建築工事							WP	
			1	式				
電気設備工事				10			WP	
			1					
機械設備工事				式			WP	
_			1					
計				式				
н								

名	称	数	量	単位	金	額	備	考
種目】1							WP	
			1	式				
	†			10				

名	称	数	量	単位	金	額	備	考
種目】1							WP	
			1					
計	<u> </u>			式				

名	称	数	量	単位	金	額	備	考
種目】1							WP	
			1					
計	<u> </u>			元				

【種目】1								
名	称	数	量	単位	金	額	備	考
天井改修			,				019	
			1	式				
発生材処理			4				021	
			1	式				
計								

【種目】1								
名	称	数	量	単位	金	額	備	考
電灯設備			1				001	
÷1			•	式				
計								

	称	数	量	単位	金	額	備	考
五 医気調和設備	小小	女乂	里	丰山	<u> </u>	合共	001	15
メレロ・19 TU ロメ M用			1				001	
+ - =				式				
法工事			1				014	
				式				
生材処理			1				015	
			ı	式				
計								

【種目】1					
科目名称	中科目名称	数量	単位	金 額	備考
天井改修	ICP4系統	4			001
		1	式		
天井改修	I C P7系統	1			002
		1	式		
天井改修	ICP8系統	1			002
		1	式		
計					
発生材処理		1			001
		'	式		
計					

【種目】1				
科目名称	中科目名称	数量	単位 金 額	備考
電灯設備	取外し・再取付	1		001
			式	
計				
				1

【種目】1					
科目名称	中科目名称	数量	単位	金額	備考
空気調和設備	機器設備				001
	ICP4、ICP7、ICP8系統	1			
空気調和設備	ダクト設備		式		002
T X CONTINUE ME	ICP4、ICP7、ICP8系統	1			002
			式		
空気調和設備	配管設備				003
	ICP4系統	1	式		気密試験・ドレン配管漏れ 確認含む
空気調和設備	配管設備		I(1003
	ICP7系統	1			気密試験・ドレン配管漏れ
			式		確認含む
空気調和設備	配管設備				003
	ICP8系統	1	式		気密試験・ドレン配管漏れ 確認含む
 計			10		NE DO CI O
撤去工事		1			001
		1	式		
計					
TV (I I I I I I I I I I I I I I I I I I I					
発生材処理		1			001
		'	式		
計					

【種目】1				天井改修					ICP4系	系統			
名 称	摘	j	要	数	量	単位	単	価	金	額	備	考	
天井点検口	一般タイプ ア 600角	に製 内外枠	共額縁		4						B0-235432 250415A+A] t	協議
	000/13					か所							
計													

【種目】1			天井改修					I C P7系	統		
名 称	摘	要	数	量	単位	単	価	金	額	備	考
現場養生	ブルーシート・カラ	ラーコーン								(見積り・刊行物等	-
				7.2	2						
内部足場等					m²					(見積り・刊行物等	≨)
רי מייביאים ני				7.2						(30)3.5	.,
					m²						
既存天井解体				7.0						(見積り・刊行物等	₩)
				7.2	m²						
軽量鉄骨天井下地	19形(屋内) ふとこ	ろ1.5m未満								B0-235416 250415A+F	参考
	下地張りあり @360) インサート含		7.2							
T# \ \ \ \ \ \ \ \ \ \ \ \ \ \ \ \ \ \ \	標準	- W 35 va			m²						
天井 シージング せっこうボード	厚 9.5 準不燃	下地張り		7.2						B0-238014 250415A+F	参考
張り(GB-S)				1.2	m²						
赤松練付不燃複合	天井仕上げ									(見積り・刊行物等	 €)
板6mm				7.2							
カルマネサ	天井仕上げ				m²					/ E (# 13 T) / # # 5	~·\
クリア塗装	大井仕上げ			7.2						(見積り・刊行物等	
				7.2	m²						
天井点検口	一般タイプ アルミ製 内	外枠共額縁								B0-235432 250415A+F	協議
	600角			3	1.55						
計					か所						
RI.											

【種目】1			天井改修					ICP8系	統		
名 称	摘	要	数	量	単位	単	価	金	額	備	考
現場養生	ブルーシート・カ	ラーコーン								(見積り・刊行物等	等)
				15.2	m²						
内部足場等					111					(見積り・刊行物等	≨)
. 54.72 % 5				15.2						,	- ,
					m²						
既存天井解体				15.2						(見積り・刊行物等	争)
				13.2	m²						
軽量鉄骨天井下地	19形(屋内) ふとこ	ころ1.5m未満								B0-235416 250415A+A	参考
	下地張りあり @36	0 インサート含		15.2							
天井 シージング	標準 厚 9.5 準不燃	T+₩Æ!?			m²					B0-238014 250415A+A	3 46.4
大弁 ソーシ ノク せっこうボード	厚 9.5 年 外 燃	ト地振り		15.2						BU-238014 250415A+)	参考
張り(GB-S)				10.2	m²						
天井 シージング	厚12.5 不燃	継目処理								B0-238014 250415A+	多 参
せっこうボード				15.2	2						
張り(GB-S) パーライト吹付仕	エ#仕上げ				m²					(見積り・刊行物等	É)
ナげ5mm	ATILLI			15.2						(元頃ワー19131の元	.)
					m²						
天井点検口	一般タイプアルミ製 ウ	內外枠共額縁								B0-235432 250415A+	月 協議
	600角			1	4155						
 計					か所						
HI											

【種目】1			発生材処	理							
名 称	摘	要	数	量	単位	単	価	金	額	備	考
産廃収集運搬	ICP4、ICP7、	ICP8系統		22.4	m²					(見積り・刊行	物等)
計											

【種目】1				電灯設備	•				取外し・	再取付		
名	称	摘	要	数	量	単位	単	価	金	額	備	考
照明		取外し・再取付									(見積り・刊行	物等)
		I C P7系統:3か所 I C P8系統:5か所			8	か所						
スピーカー		取外し・再取付				75 171					(見積り・刊行	物等)
		I C P7系統:1か所 I C P8系統:1か所			2	か所						
計		1 C P 0 系統 . 1 / / / /				וואינו						
						<u> </u>						

【種目】1			空気調和	設備				機器設備I	C P4、	I C P7	、IC	P8系統
名 称	摘		数	量	単位	——— 単	価	金	額	備	i	——— 考
ICP-4ビル用マ	室外機 冷房28.04	W暖房31.5kW								代価表	0001	
ルチエアコン設置	電源3 200V 50Hz			1								
	- II III II I	# \A = u==			式					(1) (TT-1-		
ICP-4-1ビル用マ ルチエアコン設置		幾 冷房4.5k₩暖		1						代価表	0002	
ルテエアコン設直	電源1 200V 50Hz			'	台							
ICP-4-2ビル用マ		幾 冷房5.6kW暖								代価表	0003	
ルチエアコン設置	房6.3kW			1								
	電源1 200V 50Hz				台							
ICP-4-3ビル用マ		幾 冷房7.1kW暖								代価表	0004	
ルチエアコン設置				1	45							
ICP-4-4ビル用マ	電源1 200V 50Hz	数 、公 史 フ 11/1/1/192			台					代価表	0005	
ルチエアコン設置		成 <i>1マ1万1</i> .1KW吸		1						T C I III Z Z	0005	
ルノエノコン収量	電源1 200V 50Hz			'	台							
ICP-7ビル用マ	室外機 冷房28.04	₩暖房31.5kW								代価表	0006	
ルチエアコン設置	電源3 200V 50Hz			1								
					式							
ICP-7-1ビル用マ		幾 冷房4.5kW暖		_						代価表	0007	
ルチエアコン設置				2								
ICP-7-2ビル用マ	電源1 200V 50Hz	株 '公良5 6k/W呼			台					代価表	0008	
ルチエアコン設置		成 /マ/万3.UKWP反		2						八川山北	0006	
ルノエノコン収量	電源1 200V 50Hz			_	台							
ICP-7-3ビル用マ	天井埋込形 室内	幾 冷房7.1kW暖								代価表	0009	
ルチエアコン設置	房8.0kW			1								
	電源1 200V 50Hz				台							
ICP-8ビル用マ	室外機 冷房45.04	W暖房45.0kW								代価表	0010	
ルチエアコン設置	電源3 200V 50Hz			1	<u> </u>							
ICP-8-1ビル用マ	于共用以形 安内地	※ 公定2 8kW曜			式					代価表	0011	
ルチエアコン設置		λ. 7 <i>₹1/</i> ∃2. ΟΙΚΠΑΣ		1						ТОЩАХ	0011	
	電源1 200V 50Hz			•	台							
ICP-8-2ビル用マ		幾 冷房14.0kW暖								代価表	0012	
ルチエアコン設置	房16.0kW			2								
100 0 01211 111 -	電源1 200V 50Hz	## \A =			台					(1) (T		
ICP-8-3ビル用マ	天井埋込形 室内植	幾 冷房45k₩暖		4						代価表	0013	
ルチエアコン設置	房5.0k₩ 電源1 200V 50Hz			1	台							
ICP-8-4ビル用マ	天井埋込形 室内	幾 冷房5.6kW暖								代価表	0014	
ルチエアコン設置				1								
	電源1 200V 50Hz				台							
計												
								1				
								1				
								1				
]											

	. 細日別り		₼ = +m * -	±n /#					#		10
【種目】1	T		空気調和					T		T	ICP8系統
名 称	摘	要	数	量	単位	単	価	金	額	備	考
ロスナイダクト盛 替え	I C P 4系統 アネモディフュー 接続	ザーヘロスナイを		1	式					(見積り・刊行	物等)
共板フランジ工法				6	台					(見積り・刊行	物等)
同上継手類	ダクト用			1						(見積り・刊行	物等)
支持金物・吊金物	ダクト用			1	式					(見積り・刊行	物等)
雑材料消耗品	ダクト用			1	式					(見積り・刊行	物等)
計					式						

【種目】1			空気調和	設備				配管設備:	I C P4系	統	
名 称	摘	要	数	量	単位	単	価	金	額	備	 考
冷媒用	6.35外径(1/4B)) 液管								MO-651382 250415B+月	標準
断熱材被覆銅管	厚10mm以上			4							
改修					m						
冷媒用	9.52外径(3/8B))液管								MO-651382 250415B+月	標準
断熱材被覆銅管	厚10mm以上			4							
改修					m						
冷媒用	12.7 外径(1/2B))液管								MO-651382 250415B+月	標準
	厚10mm以上			4							
改修 冷媒用	12.7 外径(1/2B)	\ #*7答			m					MO-651382 250415B+月	標準
	厚20mm以上) // AE		4						MO-031302 230413B+73	标牛
改修	72011115/1			7	m						
冷媒用	15.88外径(5/8B)) ガス管								MO-651382 250415B+月	標準
	厚20mm以上			4							
改修					m						
冷媒用	22.22外径(7/8B)) ガス管								MO-651382 250415B+月	標準
	厚20mm以上			4							
改修					m						
塩ビ発泡ドレン管										(見積り・刊行物等)	
	機器廻り盛替			8							
					m						
支持金物及び吊り	ドレン管周り									(見積り・刊行物等)	
金具				1	式						
<u></u> 雑工事	加湿給水配管工事				I/					(見積り・刊行物等)	
本性 上 	加州加州的			4						(兄恨リ・刊11初寺)	
				7	台						
—————————————————————————————————————	ケミカルアンカー	 含む			Н					(見積り・刊行物等)	
N I I I I				1						(55)32 5 131313 37	
				•	台						
部材設置工事	加湿器組込									(見積り・刊行物等)	
				4							
					台						
二次側配線工事	既設信号・電源配	線再利用								(見積り・刊行物等)	
				4							
					台						
屋外機廻りカラー	125			_						(見積り・刊行物等)	
鋼板仕上げ				5							
冷媒ガス	R 410 A				m					(見積り・刊行物等)	
は残り入	K4IUA			10						(兄傾り・刊11初寺)	
				10	kg						
計					9						
										1	
										1	
										+	
										1	

【種目】1			空気調和	設備				配管設備	ICP7系	統	
名 称	摘	要	数	量	単位	単	価	金	額	備	考
冷媒用	6.35外径(1/4B	3) 液管								MO-651382 250415A+月	標準
断熱材被覆銅管	厚10mm以上			6							
改修					m						
冷媒用	9.52外径(3/8B	3) 液管								MO-651382 250415A+月	標準
断熱材被覆銅管	厚10mm以上			2							
改修					m						
冷媒用	12.7 外径(1/2B	3) 液管								MO-651382 250415A+月	標準
断熱材被覆銅管	厚10mm以上			4							
改修 冷媒用	12.7 外径(1/2B)、ポ7答			m					MO-651382 250415A+月	標準
^{内殊用} 断熱材被覆銅管	厚20mm以上) // / E		6						MO-031302 230413A+7	标中
改修	72011117			O	m						
冷媒用	15.88外径(5/8B	3) ガス管								MO-651382 250415A+月	標準
断熱材被覆銅管	厚20mm以上	•		2							
改修					m						
冷媒用	19.05外径(3/4B	3) ガス管								MO-651382 250415A+月	標準
断熱材被覆銅管	厚20mm以上			4							
改修					m						
塩ビ発泡ドレン管										(見積り・刊行物等)	
	機器廻り盛替			4							
					m						
支持金物及び吊り	ドレン管周り									(見積り・刊行物等)	
金具				1							
推工事	加湿給水配管工事				式					(見積り・刊行物等)	
·杜上 尹	加州加州的自工争	•		5						(兄恨リ・刊1170年)	
				3	台						
架台設置	ケミカルアンカー	·含む			-					(見積り・刊行物等)	
NI WE				1						(55)32 5 131313 5 7	
				•	台						
部材設置工事	加湿器組込									(見積り・刊行物等)	
				5							
					台						
部材設置工事	フィルターボック	'ス								(見積り・刊行物等)	
				2							
					台						
二次側配線工事	既設信号・電源配	別線再利用		_						(見積り・刊行物等)	
				5	4						
屋外機廻りカラー	125				台					(見積り・刊行物等)	
屋外機廻りカラー 鋼板仕上げ	125			5						(兄傾り・刊11初寺)	
当門1次 ユニーノ				3	m						
冷媒ガス	R 410 A									(見積り・刊行物等)	
7 () () ()				10						(52.64.2) (51.64.5 2)	
					kg						
計											
		·									
4											
	1										
					1 1						

【種目】1			空気調和	l設備				配管設備	ICP8系	統	
名 称	摘	要	数	量	単位	単	価	金	額	備	考
冷媒用	6.35外径(1/4B)	液管								MO-651382 250415A+月	標準
断熱材被覆銅管	厚10mm以上			3							
改修					m						
冷媒用	9.52外径(3/8B)	液管								MO-651382 250415A+月	標準
断熱材被覆銅管	厚10mm以上			3							
改修 冷媒用	15.88外径(5/8B)	油架			m					MO-651382 250415A+月	標準
断熱材被覆銅管	[5.869] [5.86] [5.8	水片		4						MO-031302 230413AT/J	标干
改修	4 10111115/1			7	m						
冷媒用	12.7 外径(1/2B)	がな管								MO-651382 250415A+月	標準
断熱材被覆銅管	厚20mm以上			3							
改修					m						
冷媒用	15.88外径(5/8B)	ガス管								MO-651382 250415A+月	標準
断熱材被覆銅管	厚20mm以上			1							
改修					m						
冷媒用	19.05外径(3/4B)	がス管								MO-651382 250415A+月	標準
断熱材被覆銅管	厚20mm以上			2							
改修 冷媒用	38.10外径(1 1/2B)	h* 7答			m					MO-651382 250415A+月	標準
断熱材被覆銅管	厚20mm以上	// / E		4						WO-031302 230413AT/J	标干
改修	42011115/1			7	m						
塩ビ発泡ドレン管	A C 25									(見積り・刊行物等)	
	機器廻り盛替			6							
					m						
支持金物及び吊り	ドレン管周り									(見積り・刊行物等)	
金具				1							
					式						
維工事	加湿給水配管工事			_						(見積り・刊行物等)	
				5							
	ケミカルアンカー3	⇒ tì			台					(見積り・刊行物等)	
木口以鱼		10		1						(元原ウ 131379分)	
				•	台						
部材設置工事	加湿器組込									(見積り・刊行物等)	
				5							
					台						
部材設置工事	フィルターボックス	ス								(見積り・刊行物等)	
				4							
一次加勒拉丁書		ė= Nm			台					/ D (\$ 10 T) / T (\$ 10 T)	
二次側配線工事	既設信号・電源配約	^银 用利用		5						(見積り・刊行物等)	
				5	台						
屋外機廻りカラー 屋外機廻りカラー	125				Н					(見積り・刊行物等)	
鋼板仕上げ				5						(52.00)	
					m						
冷媒ガス	R 410 A									(見積り・刊行物等)	
				10							
					kg						
計											

【種目】1	細日別內扒		撤去工事								
名 称	摘	 要	数		単位	——— 単	価	金	 額	備	 考
	加湿給水切離し		241			<u> </u>				(見積り・刊行	
	天井隠蔽ダクト13台			1							
作業エリア床養生					式					(見積り・刊行	物等)
				1							
SA・RAダクトBOX	フレキダクト塞ぎ板加	工取付含む			式					(見積り・刊行	物等)
類撤去				1							
屋外機撤去	屋外機・氷蓄熱槽配管	切断処理撤去			式					(見積り・刊行	物等)
				1							
クレーン出入口フ					式					(見積り・刊行	物等)
ェンス撤去復旧				1						,	,
クレーン用敷鉄板	3m物				式					(見積り・刊行	物等)
7 7 7 7 7 7 7 7 7 7 7 7 7 7 7 7 7 7 7 7				1						(10.12.1	,
冷媒ガス回収工	ICP4、ICP7、I	CP8系統			式					代価表 001	5
77,77,77,11		_ : 0,31,1,10		3						701410	-
計					か所						
HI.											

【種目】1			発生材処	理						
名 称	摘	要	数	量	単位	単	価	金	額	備考
无設機器産廃処分	運搬含									(見積り・刊行物等)
				1	式					
己管類産廃処分	運搬含				20					(見積り・刊行物等)
				1	-					
計					式					

その他 名 称 摘 要 単位 数量 単 価 金 額 丸め 備 考 ICP-4ビル用マ 室外機 冷房28.0kW暖房31.5kW 有り 代価表 0001 ルチエアコン設置 電源3 200V 50Hz 1 式 ICP-4-1ビル用マ 天井埋込形 室内機 冷房4.5kW暖 有り 代価表 0002 ルチエアコン設置 電源1 200V 50Hz 台 ICP-4-2ビル用マ 天井埋込形 室内機 冷房5.6kW暖 有り代価表 0003 ルチエアコン設置 房6.3kW 1 電源1 200V 50Hz 台 ICP-4-3ビル用マ 天井埋込形 室内機 冷房7.1kW暖 有り 代価表 0004 ルチエアコン設置 電源1 200V 50Hz 台 ICP-4-4ビル用マ 天井埋込形 室内機 冷房7.1kW暖 有り 代価表 0005 ルチエアコン設置 房8.0kW 1 電源1 200V 50Hz 台 ICP-7ビル用マ 有り 代価表 室外機 冷房28.0kW暖房31.5kW 0006 ルチエアコン設置 電源3 200V 50Hz 1 式 ICP-7-1ビル用マ 天井埋込形 室内機 冷房4.5kW暖 有り 代価表 0007 ルチエアコン設置 房5.0kW 1 電源1 200V 50Hz 台 ICP-7-2ビル用マ 天井埋込形 室内機 冷房5.6kW暖 有り 代価表 0008 ルチエアコン設置 房6.3kW 1 電源1 200V 50Hz 台 ICP-7-3ビル用マ 天井埋込形 室内機 冷房7.1kW暖 有り 代価表 0009 ルチエアコン設置 1 電源1 200V 50Hz 台 室外機 冷房45.0kW暖房45.0kW 有り 代価表 ICP-8ビル用マ 0010 電源3 200V 50Hz ルチエアコン設置 1 式 ICP-8-1ビル用マ 天井埋込形 室内機 冷房2.8kW暖 有り 代価表 0011 ルチエアコン設置 電源1 200V 50Hz 台 ICP-8-2ビル用マ 天井埋込形 室内機 冷房14.0kW暖 有り 代価表 0012 ルチエアコン設置 房16.0kW 1 電源1 200V 50Hz 台 ICP-8-3ビル用マ 天井埋込形 室内機 冷房4..5kW暖 有り 代価表 0013 ルチエアコン設置 房5.0kW 電源1 200V 50Hz 台 ICP-8-4ビル用マ 天井埋込形 室内機 冷房5.6kW暖 有り 代価表 0014 ルチエアコン設置 房6.3kW 1 電源1 200V 50Hz 台 冷媒ガス回収工 有り 代価表 ICP4、ICP7、ICP8系統 0015 1 か所

4	その他								
	名 称	摘要	単位	数量	乗率	単 価	金額	率対象	備考
									代価表 0001
				1					
	京祖##100.4	DULLY DECORPOSED V. E.	式	_	4				/ Extra TIVE 64m 200 \
01	空調機ICP-4	PUHY-RP280DMG9相当品	台	1	1				(見積り・刊行物等)
		1-MDB641-C相当品		1	1				(見積り・刊行物等)
02	台		台						
	設備機械工			2.84	1.2				MO-911165 250415A+月
03			人						
	その他		式	1	0.23				
			10						
	計								
				4					代価表 0002
	ルテエアコノ設直		台	1					
	空調機ICP-4-1	PLFY-P45HMG9相当品		1	1				(見積り・刊行物等)
01			台						
	加湿器	PAC-SK69HU相当品		1	1				(見積り・刊行物等)
03			台						
	設備機械工			0.52	1				MO-911165 250415A+月
04			人						
	その他			4	0.00				
	ての他		式	1	0.23				
	計								
_									

-	その他								
	名 称	摘要	単位	数量	乗率	単 価	金 額	率対象	備考
	ICP-4-2ビル用マ	天井埋込形 室内機 冷房5.6kW暖							代価表 0003
	ルチエアコン設置	房6.3kW		1					
L		電源1 200V 50Hz PLFY-P56HMG9相当品	台	4	1				(日集) TI(二种)
01	空調機ICP-4-2	PLFY-P56HMG9相当品	台	1	1				(見積り・刊行物等)
	標準パネル	PLP-P160HWH相当品		1	1				(見積り・刊行物等)
œ			面						
	+n.7El 8El	DAG GYGGUIUHENY EI		4					/ C (*) T (/ C (*) *)
α	加湿器	PAC-SK69HU相当品	台	1	1				(見積り・刊行物等)
			Н						
	設備機械工			0.53	1				MO-911165 250415A+月
04			人						
	- 4					I			
	その他			1	0.23				
			式						
-	計								
						.			
F	ICP-4-3ビル用マ	天井埋込形 室内機 冷房7.1kW暖							代価表 0004
		房8.0kW		1					17、1四元 0004
	ルクエクコク収益	電源1 200V 50Hz	台	'					
	空調機ICP-4-3	PLFY-P71MG9相当品		1	1				(見積り・刊行物等)
01			台						
					ı	T			
	標準パネル	PLP-P160HWH相当品	_	1	1				(見積り・刊行物等)
œ			面						
ŀ	加湿器	PAC-SK69HU相当品		1	1				(見積り・刊行物等)
00			台						,
	設備機械工			0.53	1				MO-911165 250415A+月
04			人						
F	その他			1	0.23				
	C 47 IB		式	'	0.23				
				I	I.	I	1		
ľ	計		•						
L									
l									
İ									
ĺ									
L									
ĺ									
H									
l									
l									

								
名 称	摘要	単位	 数 量	乗率	単 価	金額	率対象	備考
	天井埋込形 室内機 冷房7.1kW暖	712	×^ <u>=</u>	* T	— іщ	777 HX		代価表 0005
ルチエアコン設置			1					
	電源1 200V 50Hz	台						
空調機ICP-4-4	PLFY-P71MG9相当品		1	1				(見積り・刊行物等)
11		台					-	
標準パネル	PLP-P160HWH相当品		1	1				(見積り・刊行物等)
12		面						
加湿器	PAC-SK69HU相当品	台	1	1				(見積り・刊行物等)
		П						
設備機械工			0.53	1				MO-911165 250415A+月
14		人						
7 - //								
その他		式	1	0.23				
		10						
計		1						
		1						
ICP-7ビル用マ	室外機 冷房28.0kW暖房31.5kW							代価表 0006
ルチエアコン設置	電源3 200V 50Hz		1					
京知##100.7	DUIN PROCEDUCATENT F	式	4	4				
空調機ICP-7	PUHY-RP280DMG9相当品	台	1	1				(見積り・刊行物等)
		н						
スプリング防振架	1-MDB641-C相当品		1	1				(見積り・刊行物等)
台		台						
設備機械工			2.84	1.2				MO-911165 250415A+月
高又1佣1%17%1		人	2.04	1.2				MO-911105 250415A+7-J
その他			1	0.23				
		定						
計								
HI								

1	その他									
	名 称	摘	要	単位	数量	乗率	単 価	金 額	率対象	備考
	ICP-7-1ビル用マ	天井埋込形 室内機 2	令房4.5kW暖							代価表 0007
	ルチエアコン設置				1					
L				台	4	4				/日4車12 TU/二十十二年
01	空調機ICP-7-1	PEF1-P45MG9作目品		台	1	1				(兄傾り・刊行初寺)
				П					1	
	ロングライフフィ	PAC-KE86LAF相当品			1	1				(見積り・刊行物等)
02	ルター			個						
L	7	DAG ((574TD+D))([7			4	4				
03	フィルターホック ス	PAC-KE/11B相当品		台	1	1				(見頼リ・刊仃初寺)
	^			н						
r	加湿器	PAC-KF31CH相当品			1	1				(見積り・刊行物等)
04				台						
							T			_
ne.	設備機械工				0.52	1				MO-911165 250415A+月
us				_ ^ _						
F	その他				1	0.23				
				定						
L										
Ī	計									
-										
			令房5.6kW暖							代価表 0008
		房6.3kW			1					
L				台		1				/日4車12 TU/二十十二年
01	空調機ICP-7-2	PLFY-P56HMG9相当品		台	1	1				(見頼リ・刊仃初寺)
				н						
	標準パネル	PLP-P160HWH相当品			1	1				(見積り・刊行物等)
02				面						
	加湿器	PAC-SK69HU相当品		4. Sk/W展	(見槓リ・刊行物等)					
us				П						
H	設備機械工				0.53	1				MO-911165 250415A+月
04				人						
L										
Ì	その他				1	0.23				
				ΙV					1	
H	計									
L							T			
H										
									1	
						1				
L		<u> </u>				I.	I .	1	1	1

-	その他								
ľ	名 称	摘要	単位	数量	乗率	単 価	金 額	率対象	備考
		天井埋込形 室内機 冷房7.1kW暖							代価表 0009
	ルチエアコン設置	房8.0kW		1					
ŀ	空調機ICP-7-3	電源1 200V 50Hz PLFY-P71HMG9相当品	台	1	1				(見積り・刊行物等)
0			台						(58.5.5 1313.15.5)
L					I				
l	標準パネル	PLP-P160HWH相当品	_	1	1				(見積り・刊行物等)
α			面						
ŀ	加湿器	PAC-SK69HU相当品		1	1				(見積り・刊行物等)
α			台						
ŀ	設備機械工			0.53	1				MO-911165 250415A+月
	その他			1	0.23				
			붗						
ŀ	計								
L			1		T	T	T		
	ICP-8ビル用マ	室外機 冷房45.0kW暖房45.0kW							代価表 0010
	ルチエアコン設置	電源3 200V 50Hz		1					
0	空調機ICP-8	PUHY-RP450DMG9相当品	台	ı	1				(見積り・刊行物等)
			Н						
	スプリング防振架	1-MDB645-C相当品		1	1				(見積り・刊行物等)
α	台		台						
	設備機械工			4.45	1.2				MO-911165 250415A+月
α			人						
	7.0/14								
	その他		式	1	0.23				
	計								
ŀ									
L									
t									
L									
ŀ									
L									

その他								
名 称	摘要	単位	数量	乗 率	単 価	金 額	率対象	備考
ICP-8-1ビル用マ	天井埋込形 室内機 冷房2.8kW暖							代価表 0011
ルチエアコン設置		4	1					
空調機ICP-8-1	電源1 200V 50Hz PLFY-P28HMG9相当品	台	1	1				(見積り・刊行物等)
01	TELL TECHNICO III	台	'	'				(2018 2 13131833)
標準パネル	PLP-P160HWH相当品	_	1	1				(見積り・刊行物等)
02		面						
加湿器	PAC-SK69HU相当品		1	1				(見積り・刊行物等)
03		台						
÷Ω /#+/₩ +#* 丁			0.41	4				NO OMMOS OSOMASA - P
設備機械工 ^α		人	0.41	1				MO-911165 250415A+月
その他			1	0.23				
		式						
計								
#1								
		, ,			T.	1		
ICP-8-2ビル用マ	天井埋込形 室内機 冷房14.0kW暖							代価表 0012
ルチエアコン設置	房16.0kW		1					
	電源1 200V 50Hz	台						
空調機ICP-8-2	PEFY-P140MG9相当品	台	1	1				(見積り・刊行物等)
ロングライフフィ	PAC-KE89LAF相当品		1	1				(見積り・刊行物等)
∞ルター		個						
フィルターボック	DAC_KEQATB相当只		1	1				(見積り・刊行物等)
□ J 1	THE RESTEDICION	台	'	'				(2018.0 1311100-d.)
加湿器	PAC-KF39CH相当品		1	1				(見積り・刊行物等)
04		台						
設備機械工			0.82	1				MO-911165 250415A+月
05		人						
7.0//								
その他		式	1	0.23				
計								
	1	ı		1	l .	i	1	1

その他									
名 称	摘	要	単位	数量	乗 率	単 価	金 額	率対象	備考
	天井埋込形 室内機 冷房4	5kW暖							代価表 0013
	房5.0kW 電源1 200V 50Hz		台	1					
	PEFY-P45MG9相当品		н	1	1				(見積り・刊行物等)
31			台						
ロングライフフィ	PAC-KE86LAF相当品			1	1				(見積り・刊行物等)
フィルターボック	PAC-KE71TB相当品			1	1				(見積り・刊行物等)
3 ス		-	台						
加湿器	PAC-KF31CH相当品			1	1				(見積り・刊行物等)
4			台						(30)3.5 (313)3.5)
					1	1			
設備機械工				0.52	1				MO-911165 250415A+月
5			人						
その他				1	0.23				
			式						
計									
	天井埋込形 室内機 冷房5 房6.3kW	.6kW暖		1					代価表 0014
	電源1 200V 50Hz		台	'					
	PEFY-P56MG9相当品			1	1				(見積り・刊行物等)
и			台						
D. #= /	DAG VEGGI AE+ENVE			4	1				
ロングライフフィ ルター	PAC-KE86LAF作目品		個	1	1				(見積り・刊行物等)
	PAC-KE71TB相当品			1	1				(見積り・刊行物等)
ゝ			台						
加湿器	PAC-KF31CH相当品			1	1				(見積り・刊行物等)
4			台	·					(303.5 1313.13.3)
設備機械工				0.53	1				MO-911165 250415A+月
15			人						
その他				1	0.23				
			式						
計									
							1		

名 称	摘	要	単位	数量	乗率	単	価 金	額	率対象	備		考
・・・・・・・・・・・・・・・・・・・・・・・・・・・・・・・・・・・・	ICP4、ICP7、		712		ж +	_	1m 312	. нл		代価表	0015	
			1	1								
ブス回収器設置費			か所	1	1					(見積り・	・刊行物等)	
			式									
会媒ガス回収費				20	1					(見積り・	・刊行物等)	
			kg							ľ		
ボンベ使用料				20	1					(見積り・	・刊行物等)	
			kg							ľ		
養械損料				1	1					(見積り・	・刊行物等)	
			式									
プロン破壊処理費				1	1					(見積り・	・刊行物等)	
			式									
出張費				1	1					(見積り・	・刊行物等)	
			式									
 計												
									-			
									-			
									1			

特記仕様書

- 第1条 本仕様書は、南相馬市が実施する中央図書館空調機設備更新工事に適用する。
- 第2条 本工事遂行に当たっては、本仕様書・その他関連諸法規に従い、監督員と協議の上、内容主旨を十分把握の上施工すること。

第3条 工事内容

- 1 工事の種類
 - 空調設備更新
 - •室外機 3 台
 - ·室内機 14 台
 - ·既設撤去 1 式
 - ※使用する材料等は、発注前に監督員に仕様の承認を得ること
 - ※試運転調整及び各種計測を行い記録すること
 - ※ドレン配管の通水及び漏れ確認を実施し写真で残すこと
- 2 工事の期間・実施月

監督員と協議により施工時期を決定し、工期内に完了すること。

3 機器仕様

室外機

ICP4 電源3 o 200V 50Hz(冷房能力:28.0kW、暖房能力:31.5kW) 1 台

ICP7 電源3φ200V50Hz(冷房能力:28.0kW、暖房能力:31.5kW) 1 台

ICP8 電源3 φ 200V 50Hz(冷房能力: 45.0kW、暖房能力: 45.0kW) 1 台

室内機(天井埋込形)

ICP4-1 電源1φ200V 50Hz(冷房能力:4.5kW、暖房能力:5.0kW) 1 台

ICP4-2 電源1φ200V50Hz(冷房能力:5.6kW、暖房能力:6.3kW)1 台

ICP4-3 電源1φ200V 50Hz(冷房能力:7.1kW、暖房能力:8.0kW) 1 台

ICP4-4 電源1 φ 200V 50Hz (冷房能力: 7.1kW、暖房能力: 8.0kW) 1 台

ICP7-1 電源1φ200V50Hz(冷房能力:4.5kW、暖房能力:5.0kW)2 台

ICP7-2 電源1φ200V50Hz(冷房能力:5.6kW、暖房能力:6.3kW)2 台

ICP7-3 電源1 φ 200V 50Hz(冷房能力:7.1kW、暖房能力:8.0kW) 1 台

ICP8-1 電源1 φ 200V 50Hz (冷房能力: 2.8kW、暖房能力: 3.2kW) 1 台

ICP8-2 電源1φ200V 50Hz(冷房能力:14.0kW、暖房能力:16.0kW) 2 台

ICP8-3 電源1 φ 200V 50Hz (冷房能力: 4.5kW、暖房能力: 5.0kW) 1 台

ICP8-4 電源1 φ 200V 50Hz (冷房能力: 5.6kW、暖房能力: 6.3kW) 1 台

4 予防保全

工事施工において障害が認められるものについては、速やかに監督員に報告し指示を受けること。

5 提出書類

受託者は工事竣工時に下記書類を速やかに提出しなければならない。

(1) 竣工図書1式 2部

6 環境への配慮

「南相馬市の環境マネジメント活動について理解、協力し、南相馬市環境配慮指針集に 基づき、環境に配慮した活動を行うものとする。

7 週休2日確保モデル工事

本工事は、「福島県土木部週休2日等工事試行要領」に定める工事のうち、☑としている箇所の対象工事である。

- ☑「週休2日確保モデル工事(発注者指定型)」☑月単位 □通 期
- □「週休2日確保交替制工事(発注者指定型) | □月単位 □通 期
- □「完全週休2日モデル工事(発注者指定型)」

8 そ の 他

- (1) 工事書類の簡素化について
- 1. 本工事は福島県土木部における「工事に関する提出書類の簡素化ガイドライン」に基づき実施するものとする。
- 2. これに定められていないものは、監督職員と協議するものとする。
- (2)電子納品について
- 1. 本工事の提出書類について、可能な範囲で電子媒体(情報共有システム(ASP)・CD、DVD)による納品を行うものとする。
- 2. 電子納品の対象となる成果品の種類や提出方法の詳細については、受注者と監督員が別途協議して決定するものとする。
- 3. 電子納品により省資源・省スペース化や業務時間削減を目的としていることから、発

注者・受注者両者の負担とならない範囲で実施することとする。

4. 工事の電子納品に係る費用については、共通仮設費率に含まれるものとし、別途計上しない。



竣工図

- 級 建 築 士 事 務 所 神奈川県知事登録 第11279号 ○ TELO45-222-7686

管理建築士 寺田芳朗 一級建築士 13287 号

(仮称) 南相馬市立図書館建設事業実施設計


空調換気設備 配管系統図


STR EQU-M EQU-E ARC P&D-DRA 長嶋 上野 田戸・小林 中塚 松村・赤羽・酒井

寺田


0131 0 佐々木 S =1:-


M-07

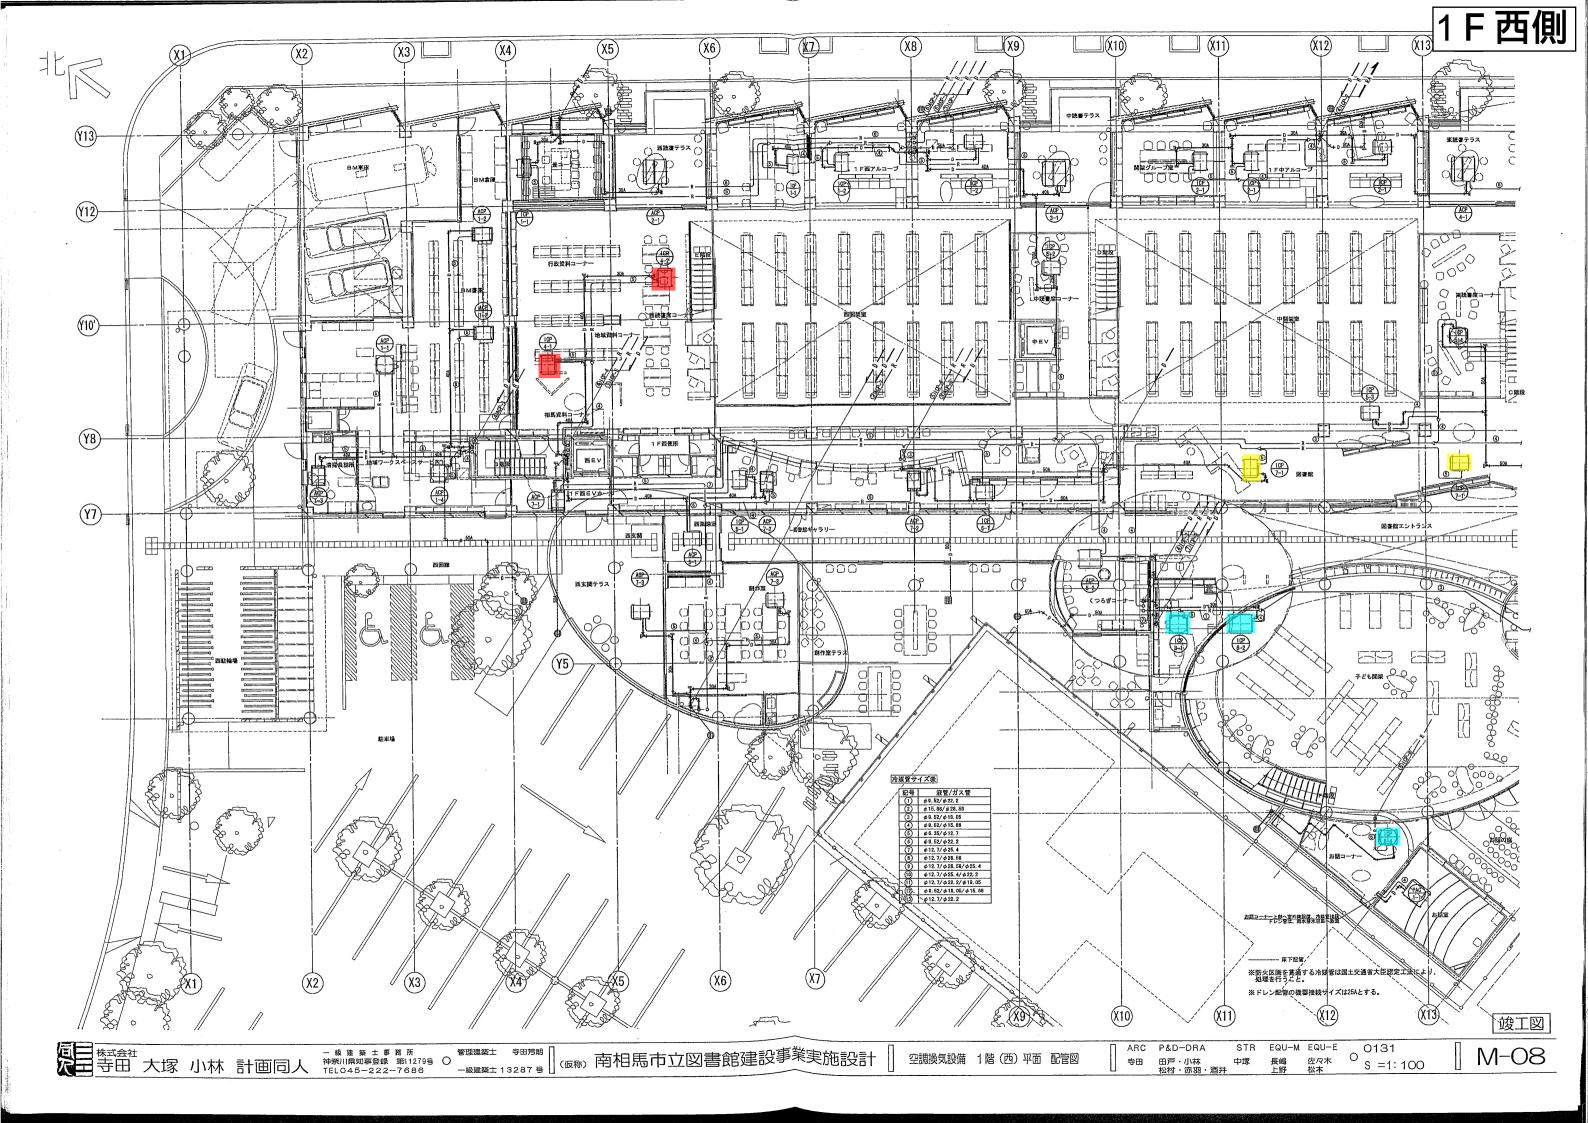


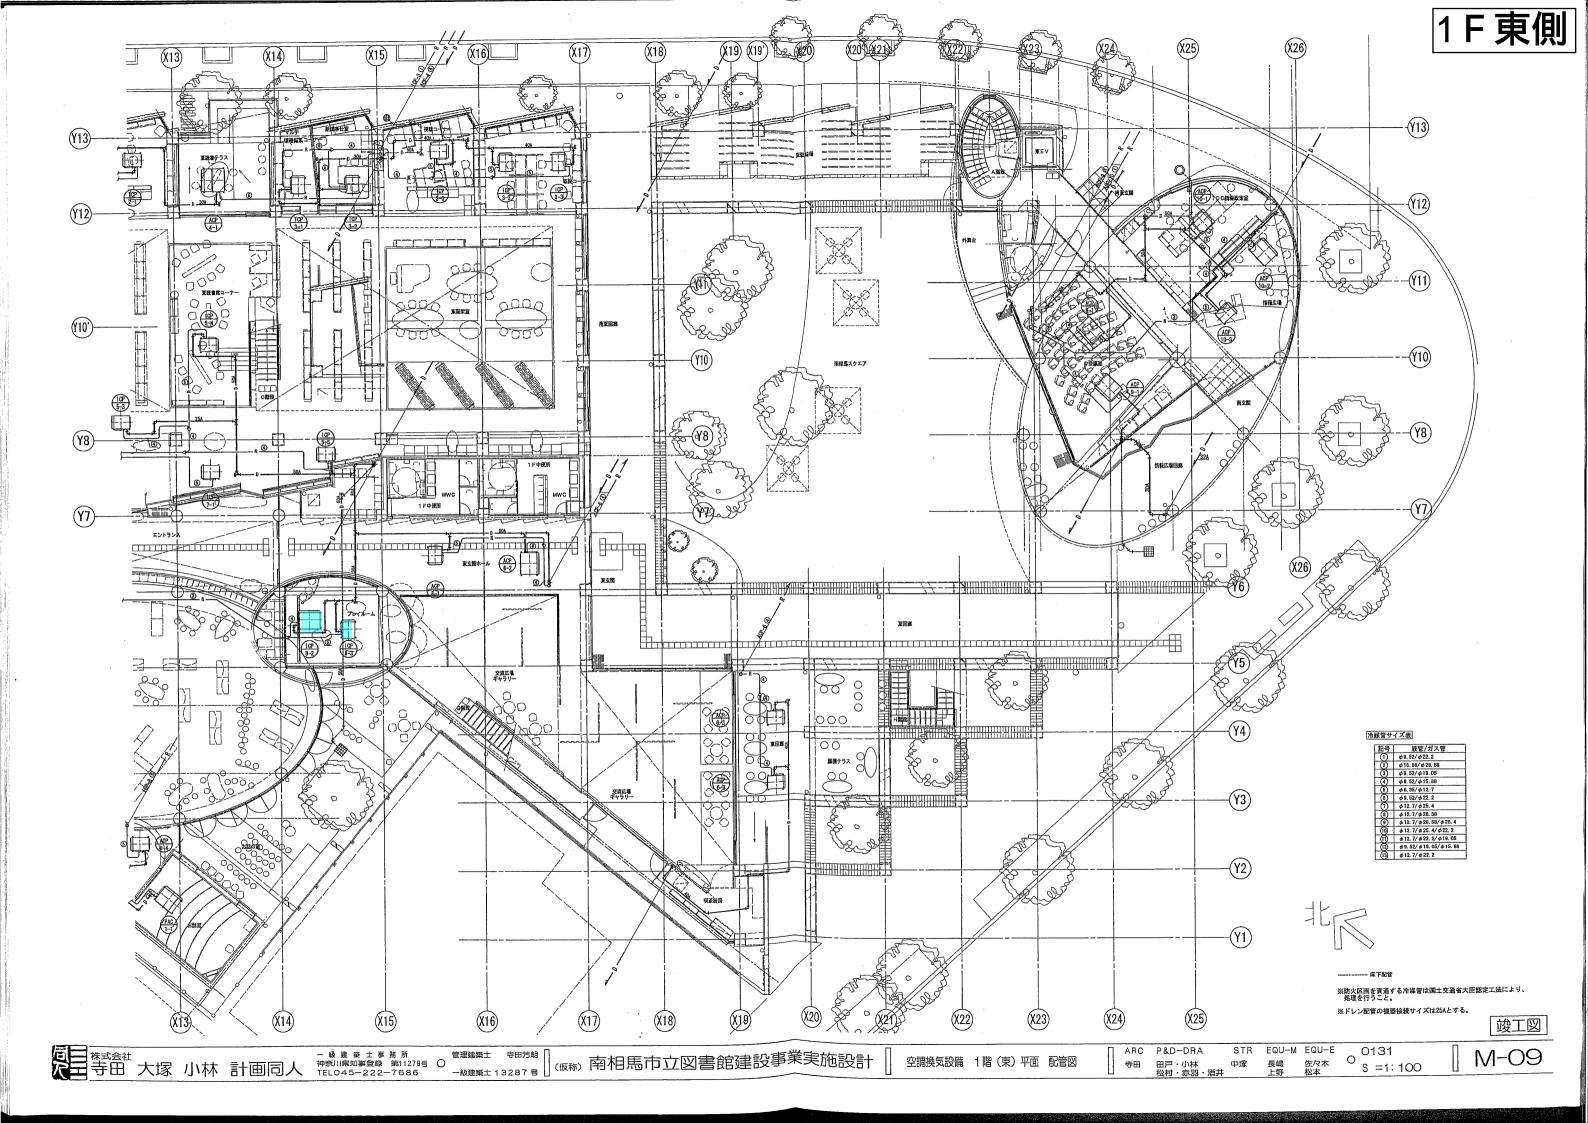

2 F 西側

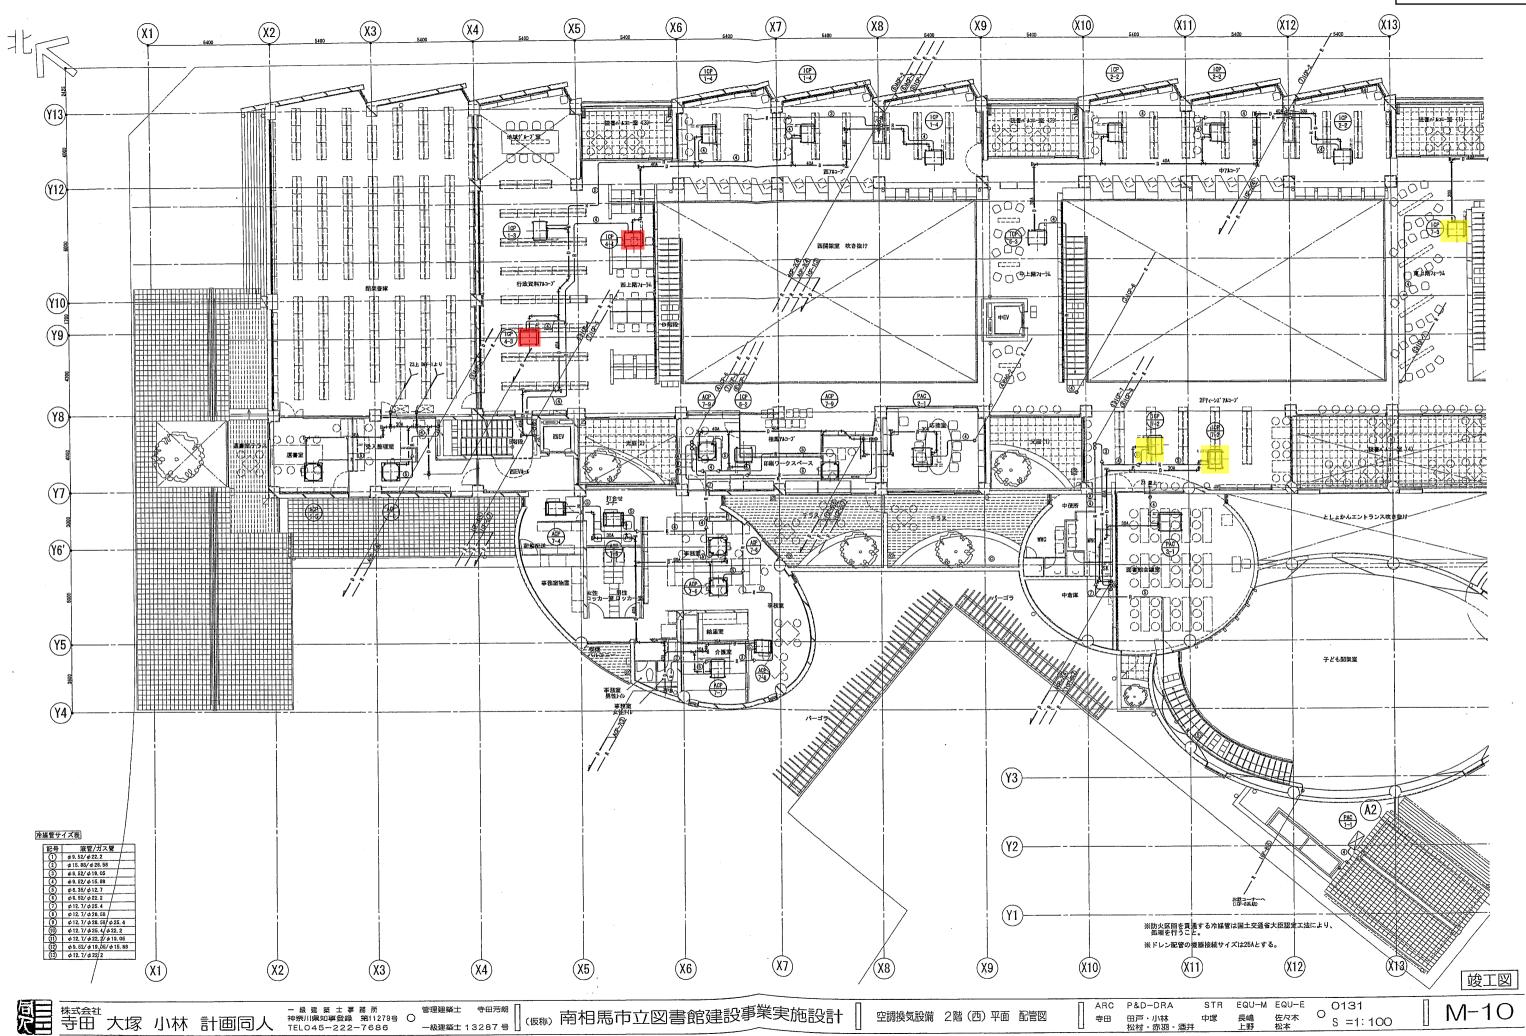

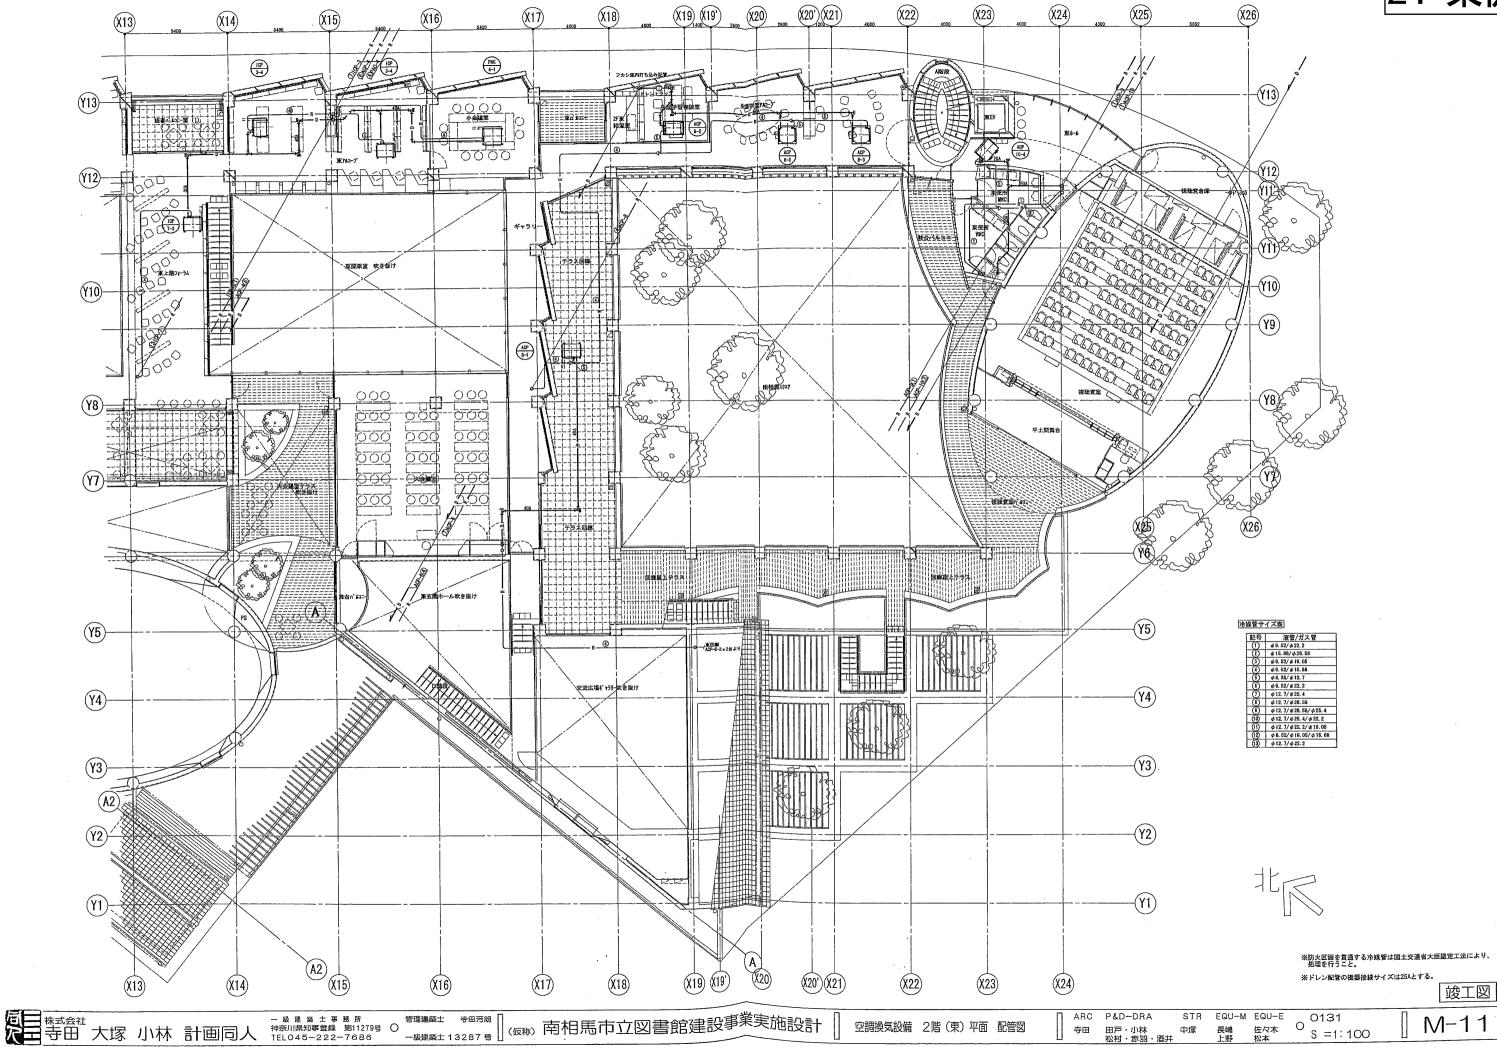

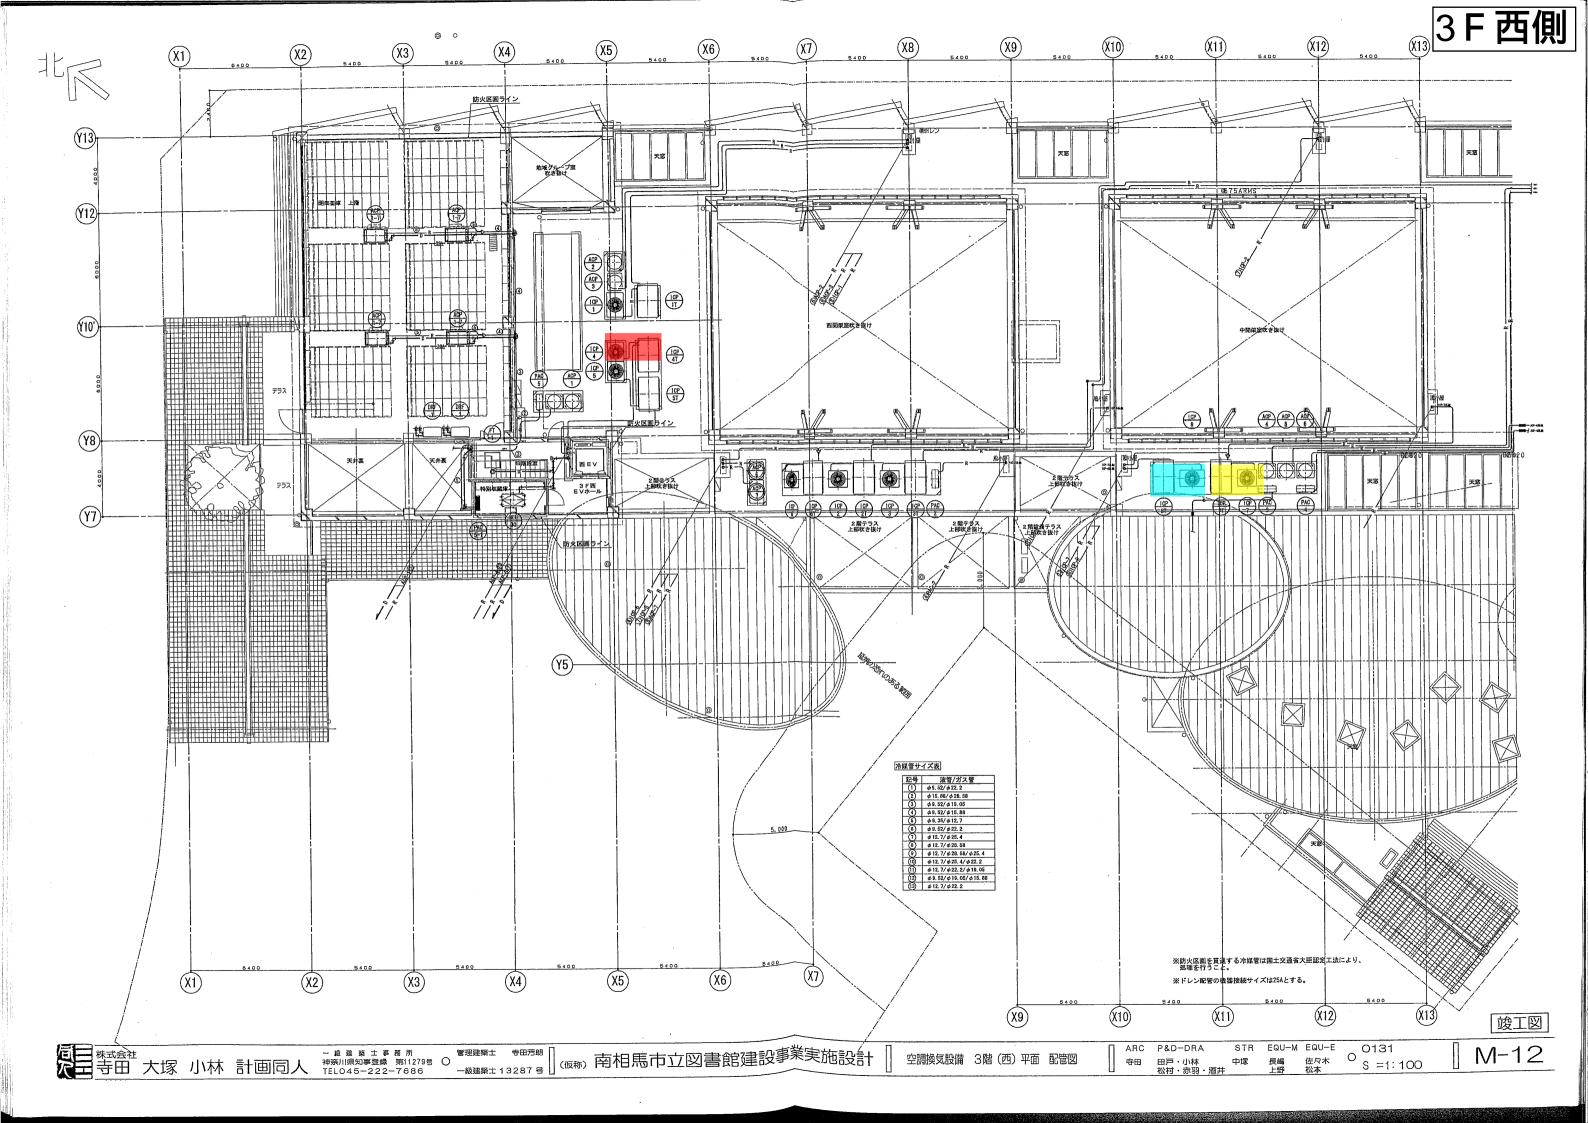

見積参考資料

細目別内訳内			天井改修				I C P7系統	
名 称	摘	要	数	量	単位	単 価		備考
現場養生	ブルーシート・カラー	コーン						(見積り・刊行物等)
				1		1, 560		
					m²			(P 4+ 10 - 71/2 (4 /4*)
内部足場等				1		4, 940		(見積り・刊行物等)
				1	m²	4, 340		
既存天井解体								(見積り・刊行物等)
				1		7,800		
					m²			
赤松練付不燃複合	天井仕上げ			4		05.500		(見積り・刊行物等)
板6mm				1	m²	37, 700		
クリア塗装	天井仕上げ				111			(見積り・刊行物等)
/	, ,,,,,,,,,,,,,,,,,,,,,,,,,,,,,,,,,,,,,			1		3, 250		, , , , , , , , , , , , , , , , , , , ,
					m²			
細目別内訳内			天井改修				I C P8系統	
現場養生	ブルーシート・カラー	コーン						(見積り・刊行物等)
				1		1, 560		
					m²			
内部足場等								(見積り・刊行物等)
				1	2	4, 940		
既存天井解体					m²			(見積り・刊行物等)
此什人 <i>开</i> 胜件				1		7,800		(元候り・四日初寺)
				1	m²	1,000		
パーライト吹付仕	大井仕上げ							(見積り・刊行物等)
上げ5mm				1		7,670		
					m²			
細目別内訳内			発生材処	理				
産廃収集運搬	ICP4、ICP7、I	C P8系統						(見積り・刊行物等)
				1		7, 800		
					m²			
細目別内訳内			電灯設備				取外し・再取付	
照明	取外し・再取付							(見積り・刊行物等)
	I C P7系統:3か所			1		10,000		
	ICP8系統:5か所				か所			
スピーカー	取外し・再取付			1		0.000		(見積り・刊行物等)
	I C P7系統:1か所 I C P8系統:1か所			1	か所	8,000		
細目別内訳内	1 0 1 0/(1/04 1 1/4 //)		空気調和		14 151		ガカト設備ICD4	ICP7、ICP8系統
	÷		工人的利用	IX I/III			ラフト欧洲I CI 4、	
ロスナイダクト盛 替え	* I C P 4糸板 アネモディフューザー	ヘロスナイた		1		26, 000		(見積り・刊行物等)
官人	接続	11//12		1	式	20, 000		
 共板フランジ工法	よ ダクト製作加工・取付	内張保温			-			(見積り・刊行物等)
	ICP7系統2台、IC			1		78, 000		
					台			
同上継手類	ダクト用							(見積り・刊行物等)
				1	4-	62, 400		
支持金物・吊金物	カ ダクト田				式			(見積り・刊行物等)
✓以亚物、山本物	9 2 2 1 711			1		39, 000		(Julg 2 1111 10 47)
				*	式	55, 550		
雑材料消耗品	ダクト用							(見積り・刊行物等)
				1		104, 000		
				1	式	104, 000		

見積参考資料 2

細目別内訳内			空気調和	1設備			配管設備ICP	1系統
名 称	摘	要	数	量	単位	単 価		備考
塩ビ発泡ドレン管								(見積り・刊行物等)
	機器廻り盛替			1		1, 590		
支持金物及び吊り	ドルの無国が				m			(見積り・刊行物等)
文付金物及い市り 金具	トレン官向り			1		46, 800		(兄傾り・刊11物寺)
亚八				1	式	10, 000		
雑工事	加湿給水配管工事							(見積り・刊行物等)
				1		19, 500		
					台			
架台設置	ケミカルアンカー含	it		1		F0.000		(見積り・刊行物等)
				1	台	52, 000		
部材設置工事	加湿器組込							(見積り・刊行物等)
H-11-1				1		10, 400		
					台	ŕ		
二次側配線工事	既設信号・電源配線	東利用						(見積り・刊行物等)
				1		11, 700		
P. A. 1467G to 1					台			(B 44 lo 32 le 4 le 4)
屋外機廻りカラー 鋼板仕上げ	φ 125			1		15, 600		(見積り・刊行物等)
四仅1上上()				1	m	15, 600		
冷媒ガス	R 410 A							(見積り・刊行物等)
				1		11, 700		
					kg			
細目別内訳内			空気調和	設備			配管設備ICP	7系統
塩ビ発泡ドレン管	A C 25							(見積り・刊行物等)
	機器廻り盛替			1		1, 590		
Life A dr m					m			
支持金物及び吊り 金具	ドレン管周り			1		4F F00		(見積り・刊行物等)
並共				1	式	45, 500		
雑工事	加湿給水配管工事							(見積り・刊行物等)
				1		19, 500		
					台	·		
架台設置	ケミカルアンカー含	it						(見積り・刊行物等)
				1		52, 000		
·까+ナ=까=== ===	hn/8 884827				台			(目辞り・刊/年齢が)
部材設置工事	加湿器組込			1		10, 400		(見積り・刊行物等)
				1	台	10, 400		
部材設置工事	フィルターボックス	<u> </u>						(見積り・刊行物等)
				1		5, 200		
					台			
二次側配線工事	既設信号・電源配線	再利用						(見積り・刊行物等)
				1	,.	11, 700	'	
屋外機廻りカラー	- φ 125				台			(見積り・刊行物等)
産外機廻りガラー 鋼板仕上げ	φ 125			1		15, 600		(兄傾り・刊11物寺)
7.1612-17				1	m	10, 000		
冷媒ガス	R410A							(見積り・刊行物等)
				1		11, 700	1	
					kg			

細目別内訳内		结	医気調和	設備		西	配管設備 I C P8系統
名 称	摘	要	数	量	単位	単 価	備考
塩ビ発泡ドレン管	斉 A C 25						(見積り・刊行物等)
	機器廻り盛替			1		1, 590	
士-t	0 18 > Art Feb 10				m		
支持金物及び吊り 金具	アトレン官向り			1		55, 900	(見積り・刊行物等)
W.74				1	式	33, 300	
雑工事	加湿給水配管工事						(見積り・刊行物等)
				1		19, 500	
4n / 5n m					台		
架台設置	ケミカルアンカー含む			1		52, 000	(見積り・刊行物等)
				1	台	52, 000	
部材設置工事	加湿器組込						(見積り・刊行物等)
				1		10, 400	
					台		
部材設置工事	フィルターボックス			1		E 200	(見積り・刊行物等)
				1	台	5, 200	
二次側配線工事	既設信号・電源配線再利	利用					(見積り・刊行物等)
				1		11, 700	
					台		
屋外機廻りカラー	φ 125					15 000	(見積り・刊行物等)
鋼板仕上げ				1		15, 600	
	R410A				m		(見積り・刊行物等)
13/2/67				1		11, 700	V-200
					kg		
細目別内訳内		指	放去工事				
既設空調機撤去	加湿給水切離し						(見積り・刊行物等)
	天井隠蔽ダクト13台			1		624, 000	
16-346 11	L				式		
作業エリア床養生	E			1		156, 000	(見積り・刊行物等)
				1	式	150, 000	
SA・RAダクトBOX	フレキダクト塞ぎ板加工	工取付含む					(見積り・刊行物等)
類撤去				1		780, 000	
					式		
屋外機撤去	屋外機・氷蓄熱槽配管は	切断処理撤去		1		195, 000	(見積り・刊行物等)
				1	式	195, 000	
クレーン出入口	7				'		(見積り・刊行物等)
エンス撤去復旧				1		97, 500	
					式		
クレーン用敷鉄材	友 3m物			1		71 500	(見積り・刊行物等)
				1	式	71, 500	
	I	<u> </u>	 	 ·理			1
細目別内訳内			Y-1 /C				(見積り・刊行物等)
	> 運搬今			1		260, 000	(元預り・川川水)寺)
既設機器産廃処分	運搬含				1	200,000	
既設機器産廃処分	運搬含			1	式		
既設機器産廃処? 費	子 運搬含 運搬含			1	式		(見積り・刊行物等)
細目別内訳内 既設機器産廃処 費 配管類産廃処分 費				1		117, 000	(見積り・刊行物等)
既設機器産廃処 費 配管類産廃処分 費	運搬含				式式	117, 000	(見積り・刊行物等)
既設機器産廃処分 費 配管類産廃処分 費 共通仮設費(積	運搬会 上) 明細内					117, 000	(見積り・刊行物等)
既設機器産廃処分 費 配管類産廃処分 費 共通仮設費(積	運搬含					234, 000	(見積り・刊行物等)

名 称	摘 要	単位	数量	乗率	単 価	率対象	備	考
		単位						考
空調機ICP-4	PUHY-RP280DMG9相当品	台	1	1	1, 270, 500		見積り・刊行物等)	
スプリング防振架台	1-MDB641-C相当品	台	1	1	61, 340	(,	見積り・刊行物等)	
空調機ICP-4-1	PLFY-P45HMG9相当品	台	1	1	283, 000	(,	見積り・刊行物等)	
票準パネル	PLP-P160HWH相当品	面	1	1	49, 280	()	見積り・刊行物等)	
口湿器	PAC-SK69HU相当品	台	1	1	121, 000		見積り・刊行物等)	
E調機ICP-4-2	PLFY-P56HMG9相当品	台	1	1	284, 000		見積り・刊行物等)	
票準パネル	PLP-P160HWH相当品	面	1	1	49, 280	()	見積り・刊行物等)	
口湿器	PAC-SK69HU相当品	台	1	1	121, 000		見積り・刊行物等)	
E調機ICP-4-3	PLFY-P71MG9相当品	台	1	1	293, 000		見積り・刊行物等)	
票準パネル	PLP-P160HWH相当品	面	1	1	49, 280	()	見積り・刊行物等)	
口湿器	PAC-SK69HU相当品	台	1	1	121, 000	()	見積り・刊行物等)	
E調機ICP-4-4	PLFY-P71MG9相当品	台	1	1	293, 000	()	見積り・刊行物等)	
票準パネル	PLP-P160HWH相当品	面	1	1	49, 280	()	見積り・刊行物等)	
1湿器	PAC-SK69HU相当品	台	1	1	121, 000		見積り・刊行物等)	
E調機ICP-7	PUHY-RP280DMG9相当品	台	1	1	1, 270, 500		見積り・刊行物等)	
スプリング防振架 i	1-MDB641-C相当品	台	1	1	61, 340		見積り・刊行物等)	
E調機ICP-7-1	PEFY-P45MG9相当品	台	1	1	335, 100		見積り・刊行物等)	
1ングライフフィ vター	PAC-KE86LAF相当品	個	1	1	11,000	(,	見積り・刊行物等)	
フィルターボック 、	PAC-KE71TB相当品	台	1	1	29, 000		見積り・刊行物等)	
]湿器	PAC-KF31CH相当品	台	1	1	141, 000	(見積り・刊行物等)	

代価表内 名 摘 要 単位 数量 乗 率 単 価 率対象 備 考 称 空調機ICP-7-2 PLFY-P56HMG9相当品 284,000 (見積り・刊行物等) 1 1 台 標準パネル PLP-P160HWH相当品 1 49, 280 (見積り・刊行物等) 1 面 (見積り・刊行物等) 加湿器 PAC-SK69HU相当品 1 1 121,000 台 空調機ICP-7-3 PLFY-P71HMG9相当品 293, 000 (見積り・刊行物等) 1 1 台 PLP-P160HWH相当品 (見積り・刊行物等) 標準パネル 49, 280 1 1 面 加湿器 PAC-SK69HU相当品 1 1 121,000 (見積り・刊行物等) 台 PUHY-RP450DMG9相当品 2, 393, 500 (見積り・刊行物等) 空調機ICP-8 1 1 台 スプリング防振架 1-MDB645-C相当品 1 1 75, 230 (見積り・刊行物等) 台 空調機ICP-8-1 PLFY-P28HMG9相当品 263,000 (見積り・刊行物等) 1 1 台 標準パネル PLP-P160HWH相当品 (見積り・刊行物等) 1 1 49, 280 面 加湿器 PAC-SK69HU相当品 (見積り・刊行物等) 1 1 121,000 台 (見積り・刊行物等) 空調機ICP-8-2 PEFY-P140MG9相当品 513,000 1 1 台 ロングライフフィ PAC-KE89LAF相当品 1 1 16,000 (見積り・刊行物等) ロルター 個 フィルターボック PAC-KE94TB相当品 38, 000 (見積り・刊行物等) 1 1 3 ス 台 加湿器 PAC-KF39CH相当品 1 1 213,000 (見積り・刊行物等) 台 空調機ICP-8-3 PEFY-P45MG9相当品 (見積り・刊行物等) 1 1 335, 100 台 ロングライフフィ PAC-KE86LAF相当品 (見積り・刊行物等) 1 1 11,000 個 フィルターボック PAC-KE71TB相当品 (見積り・刊行物等) 1 1 29,000 3 ス 台 PAC-KF31CH相当品 (見積り・刊行物等) 加湿器 1 1 141,000 台

亻	代価表内								
	名 称	摘	要	単位	数量	乗率	単 価	率対象	VII.3 3
01		PEFY-P56MG9相当品		台	1	1	340, 000		(見積り・刊行物等)
	ロングライフフィ ルター	PAC-KE86LAF相当品		個	1	1	11,000		(見積り・刊行物等)
	フィルターボックス	PAC-KE71TB相当品		台	1	1	29, 000		(見積り・刊行物等)
04		PAC-KF31CH相当品		台	1	1	141,000		(見積り・刊行物等)
01	ガス回収器設置費			式	1	1	46, 300		(見積り・刊行物等)
02	冷媒ガス回収費			kg	1	1	1, 950		(見積り・刊行物等)
03	ボンベ使用料			kg	1	1	390		(見積り・刊行物等)
04	機械損料			式	1	1	3, 900		(見積り・刊行物等)
05	フロン破壊処理費			式	1	1	28, 600		(見積り・刊行物等)
06	出張費			式	1	1	16, 900		(見積り・刊行物等)