




付属建屋北側立面図

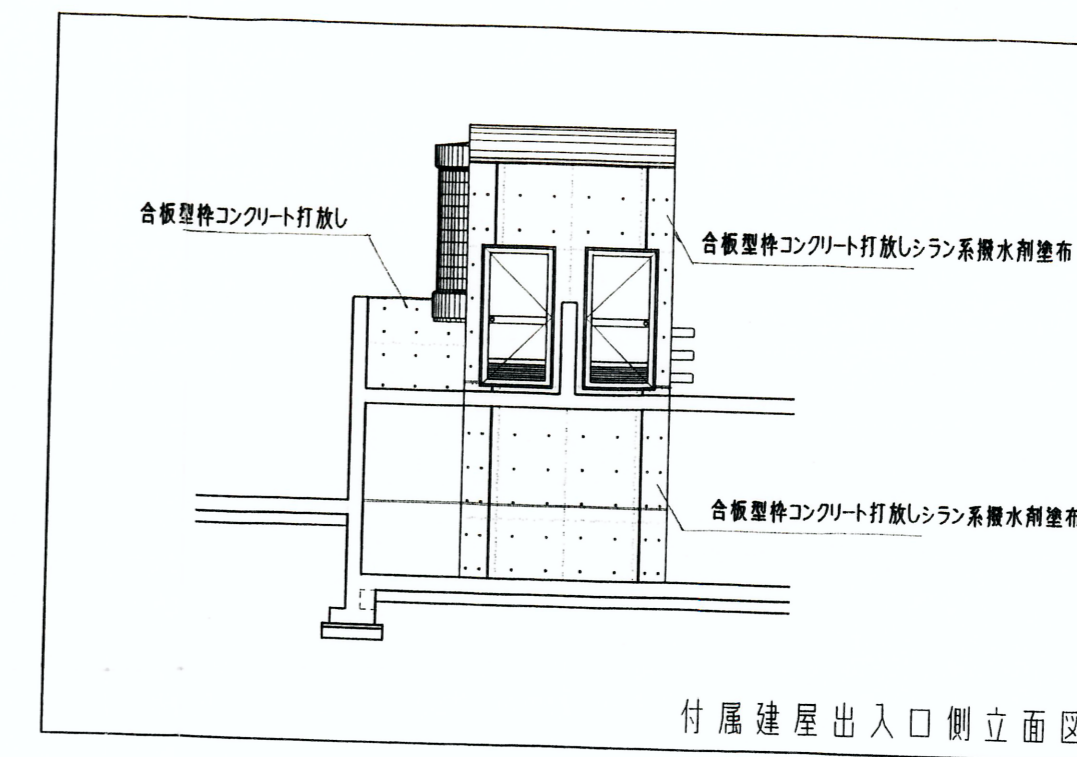


付属建屋出入口側立面図

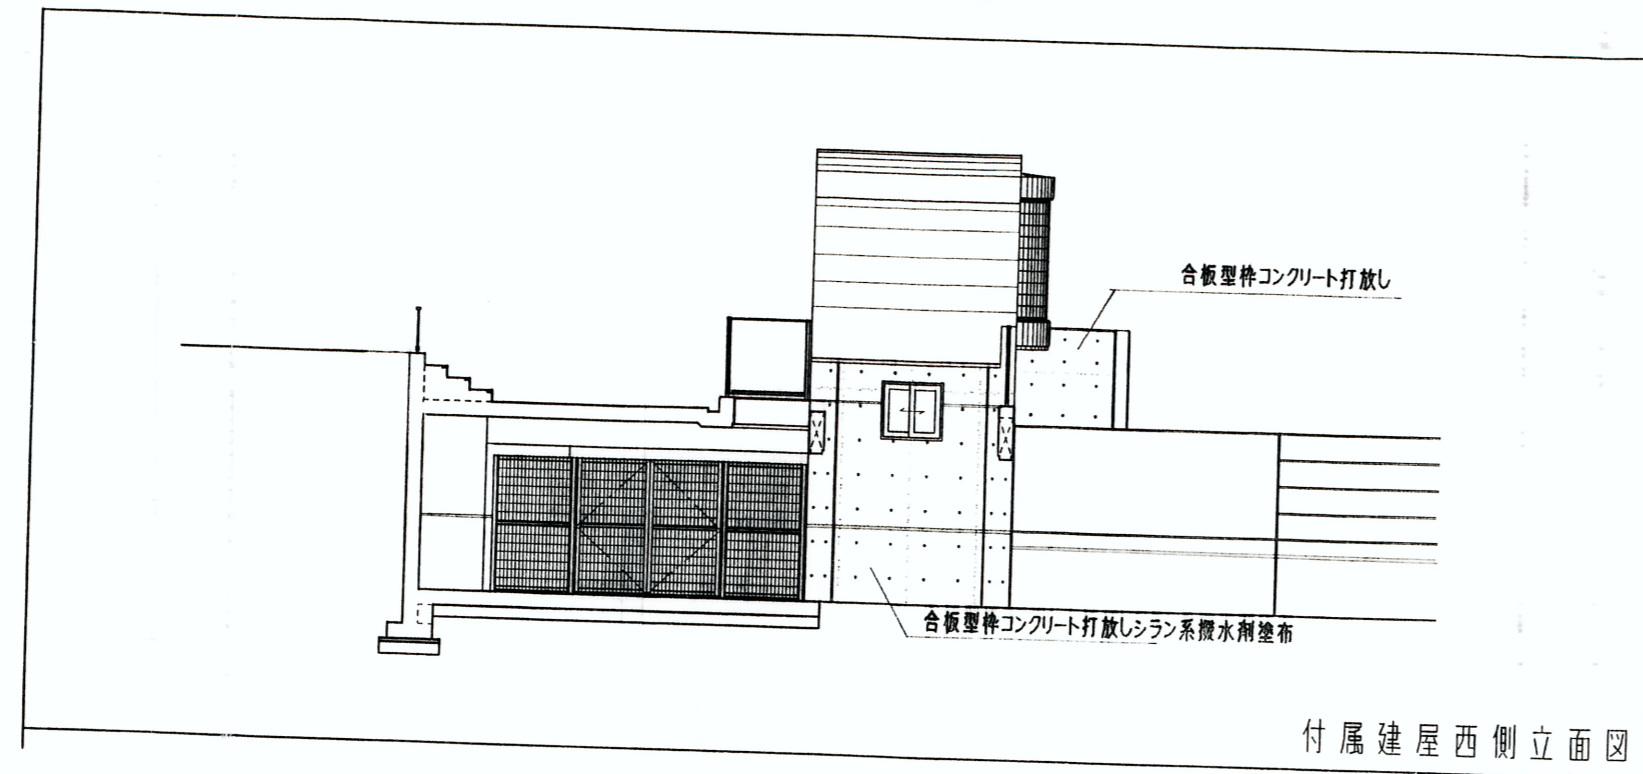


付属建屋西側立面図

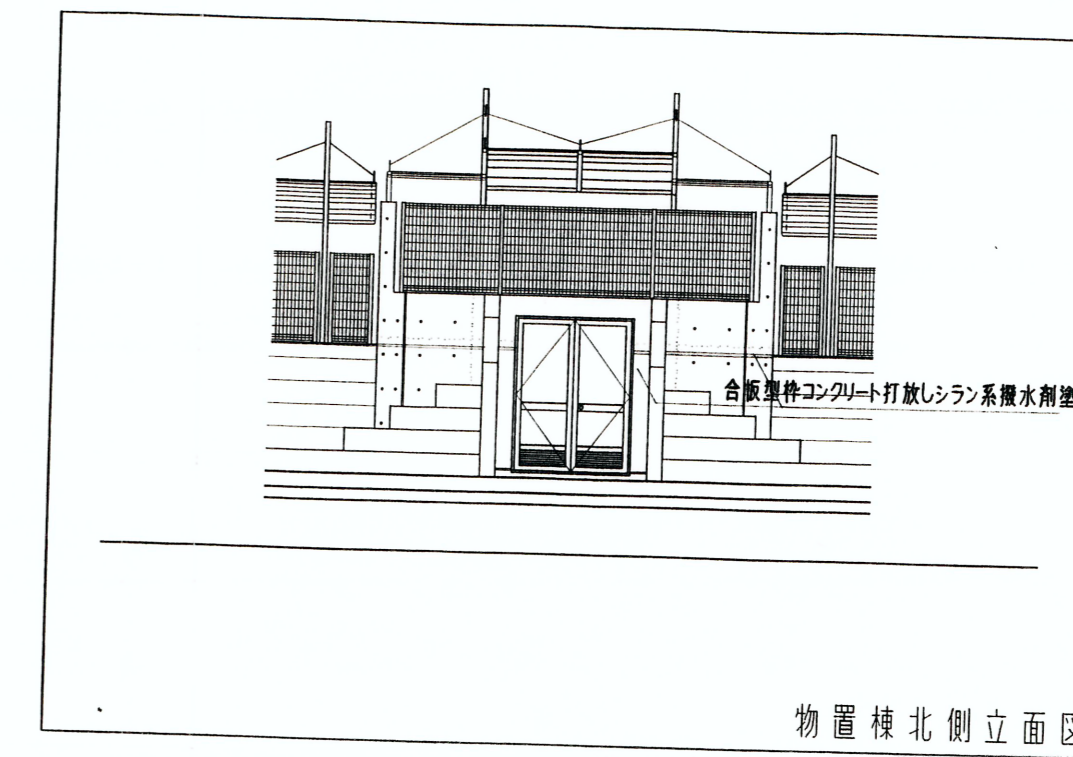


物置棟北側立面図

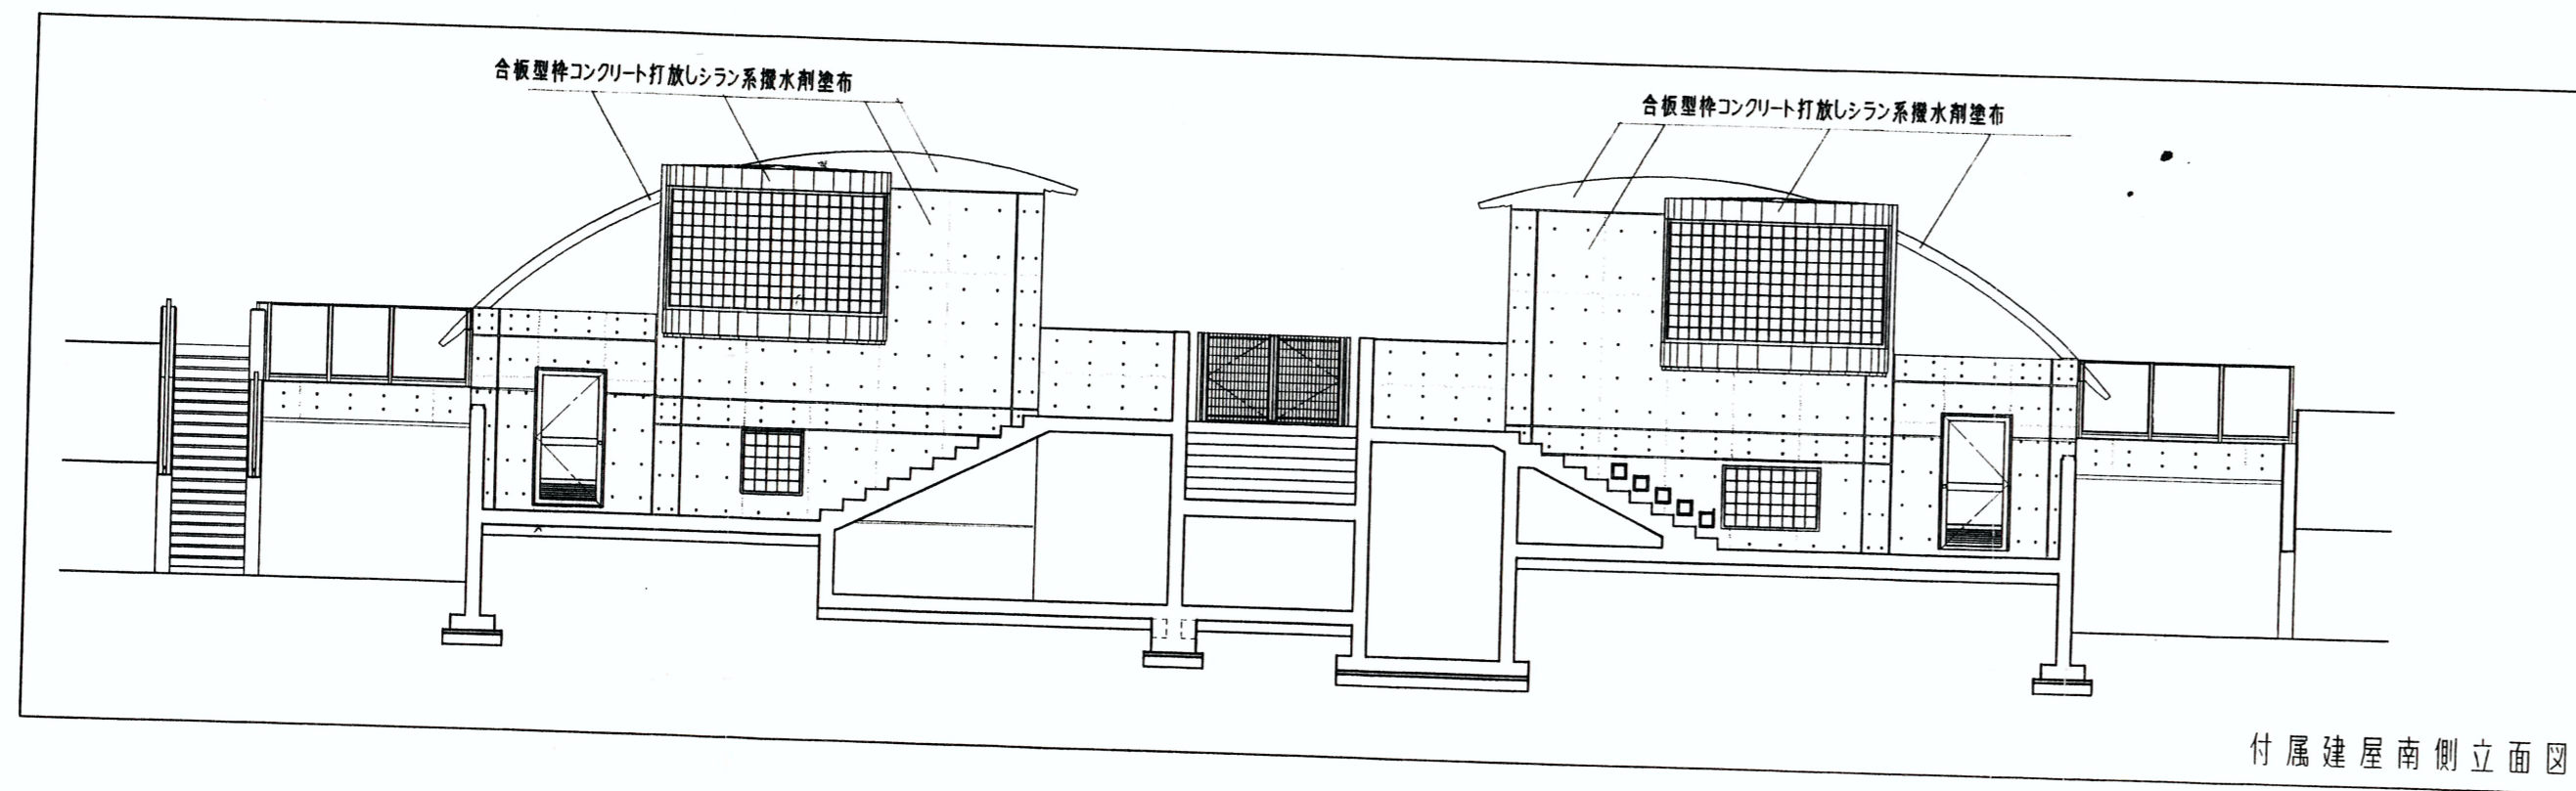


付属建屋南側立面図

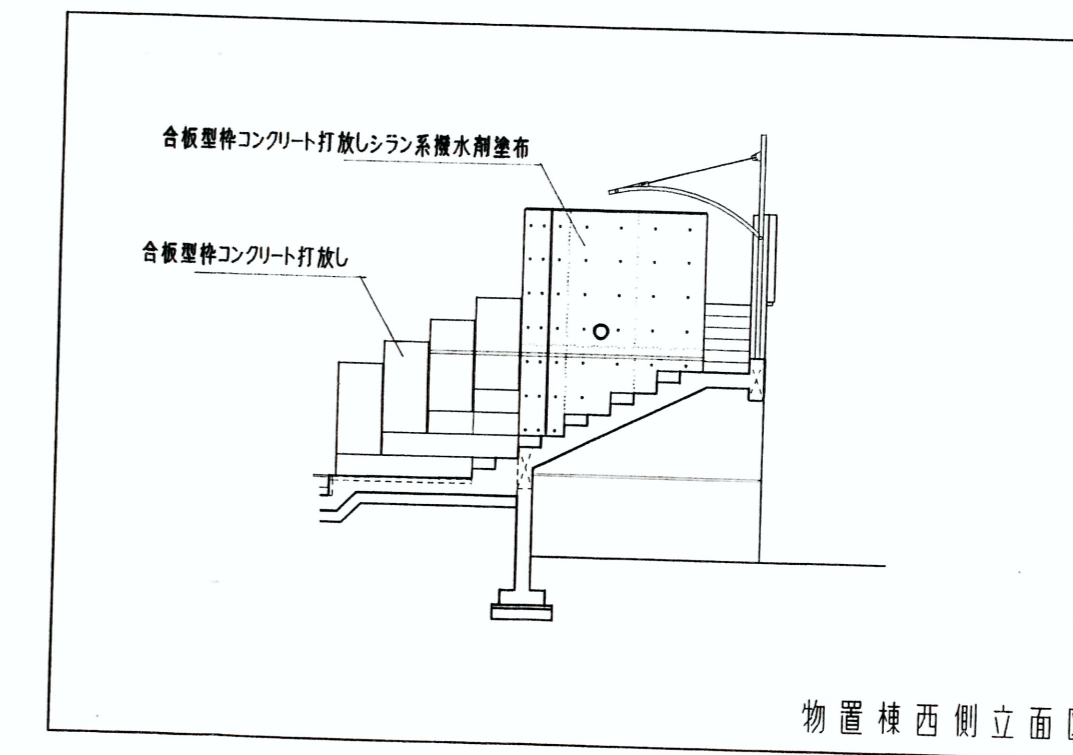

物置棟西側立面図

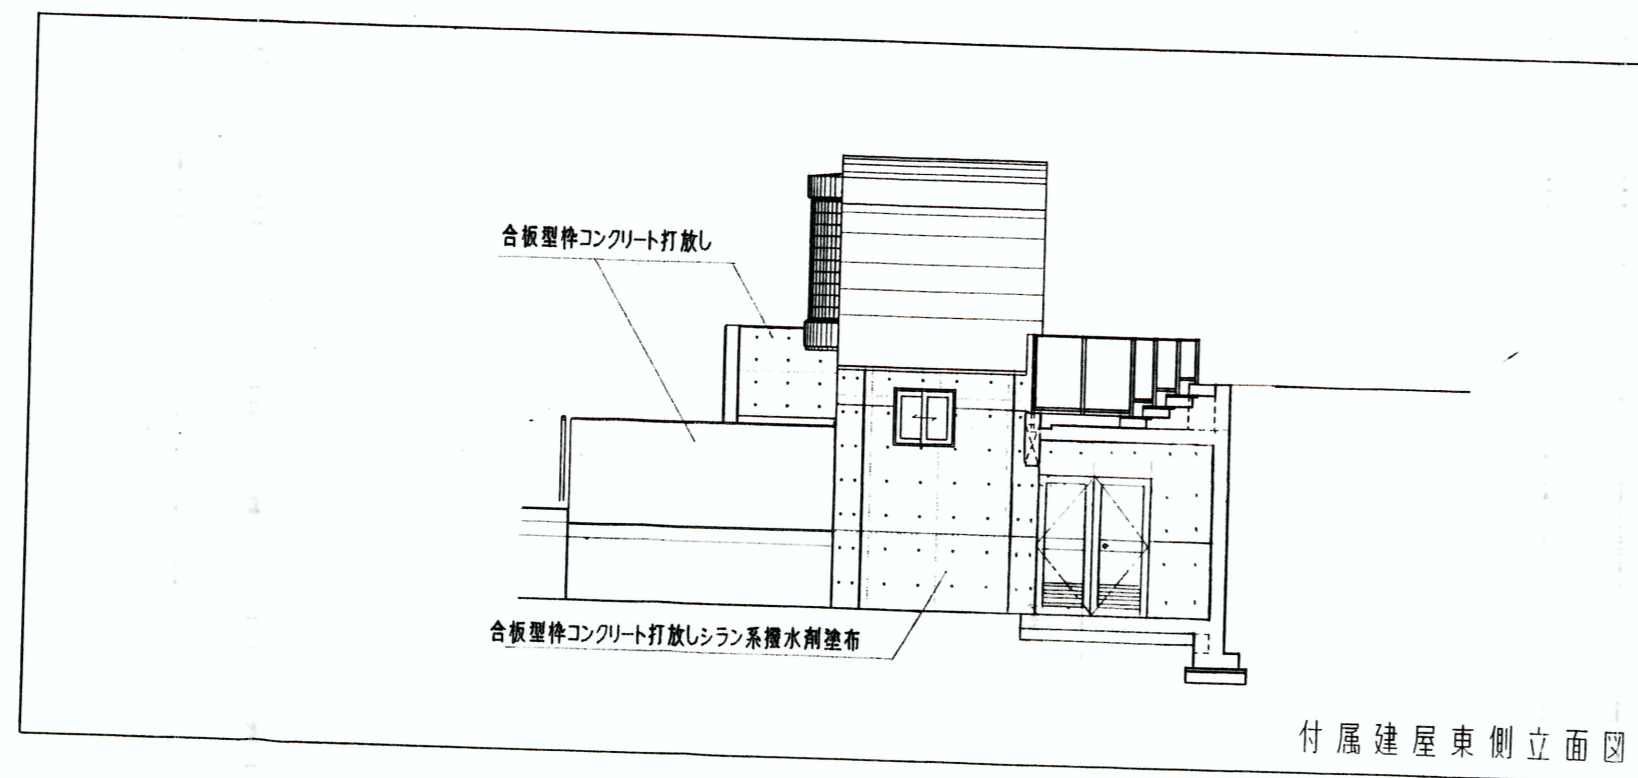


付属建屋東側立面図

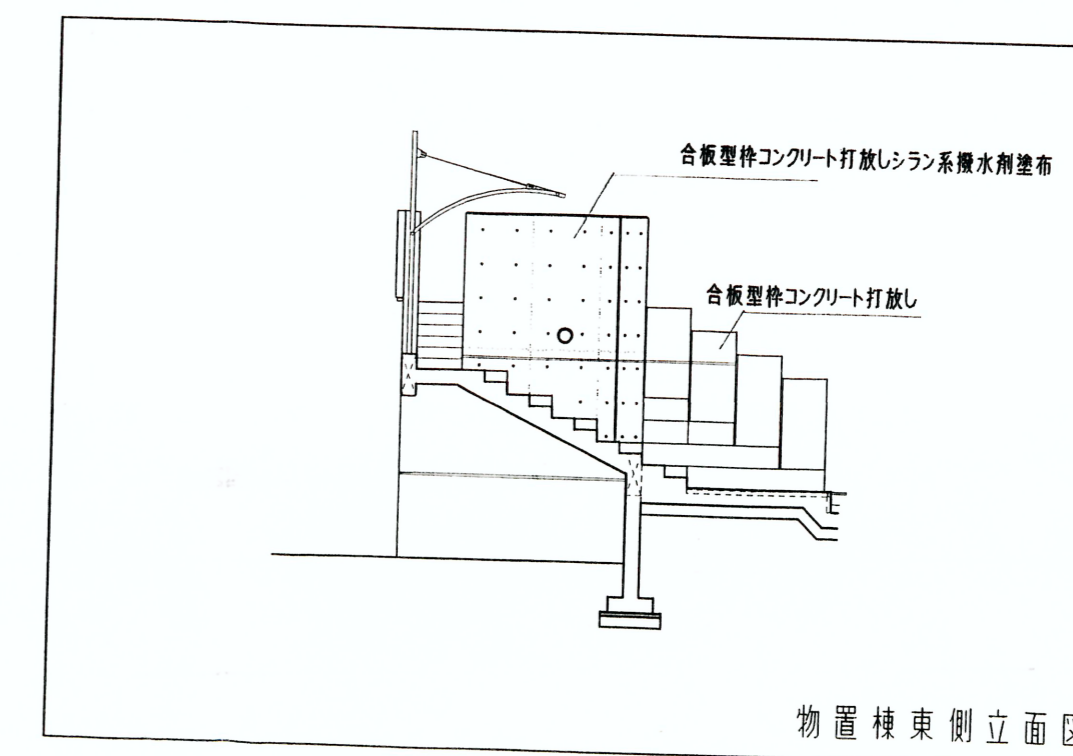

物置棟東側立面図

* 特記無き仕上げは、仕上表に依る。

工事名	鹿島町立八沢小学校プール改修工事	図面名称	立面図 (2)	SCALE 1:100
			竣工図	No. 38-7

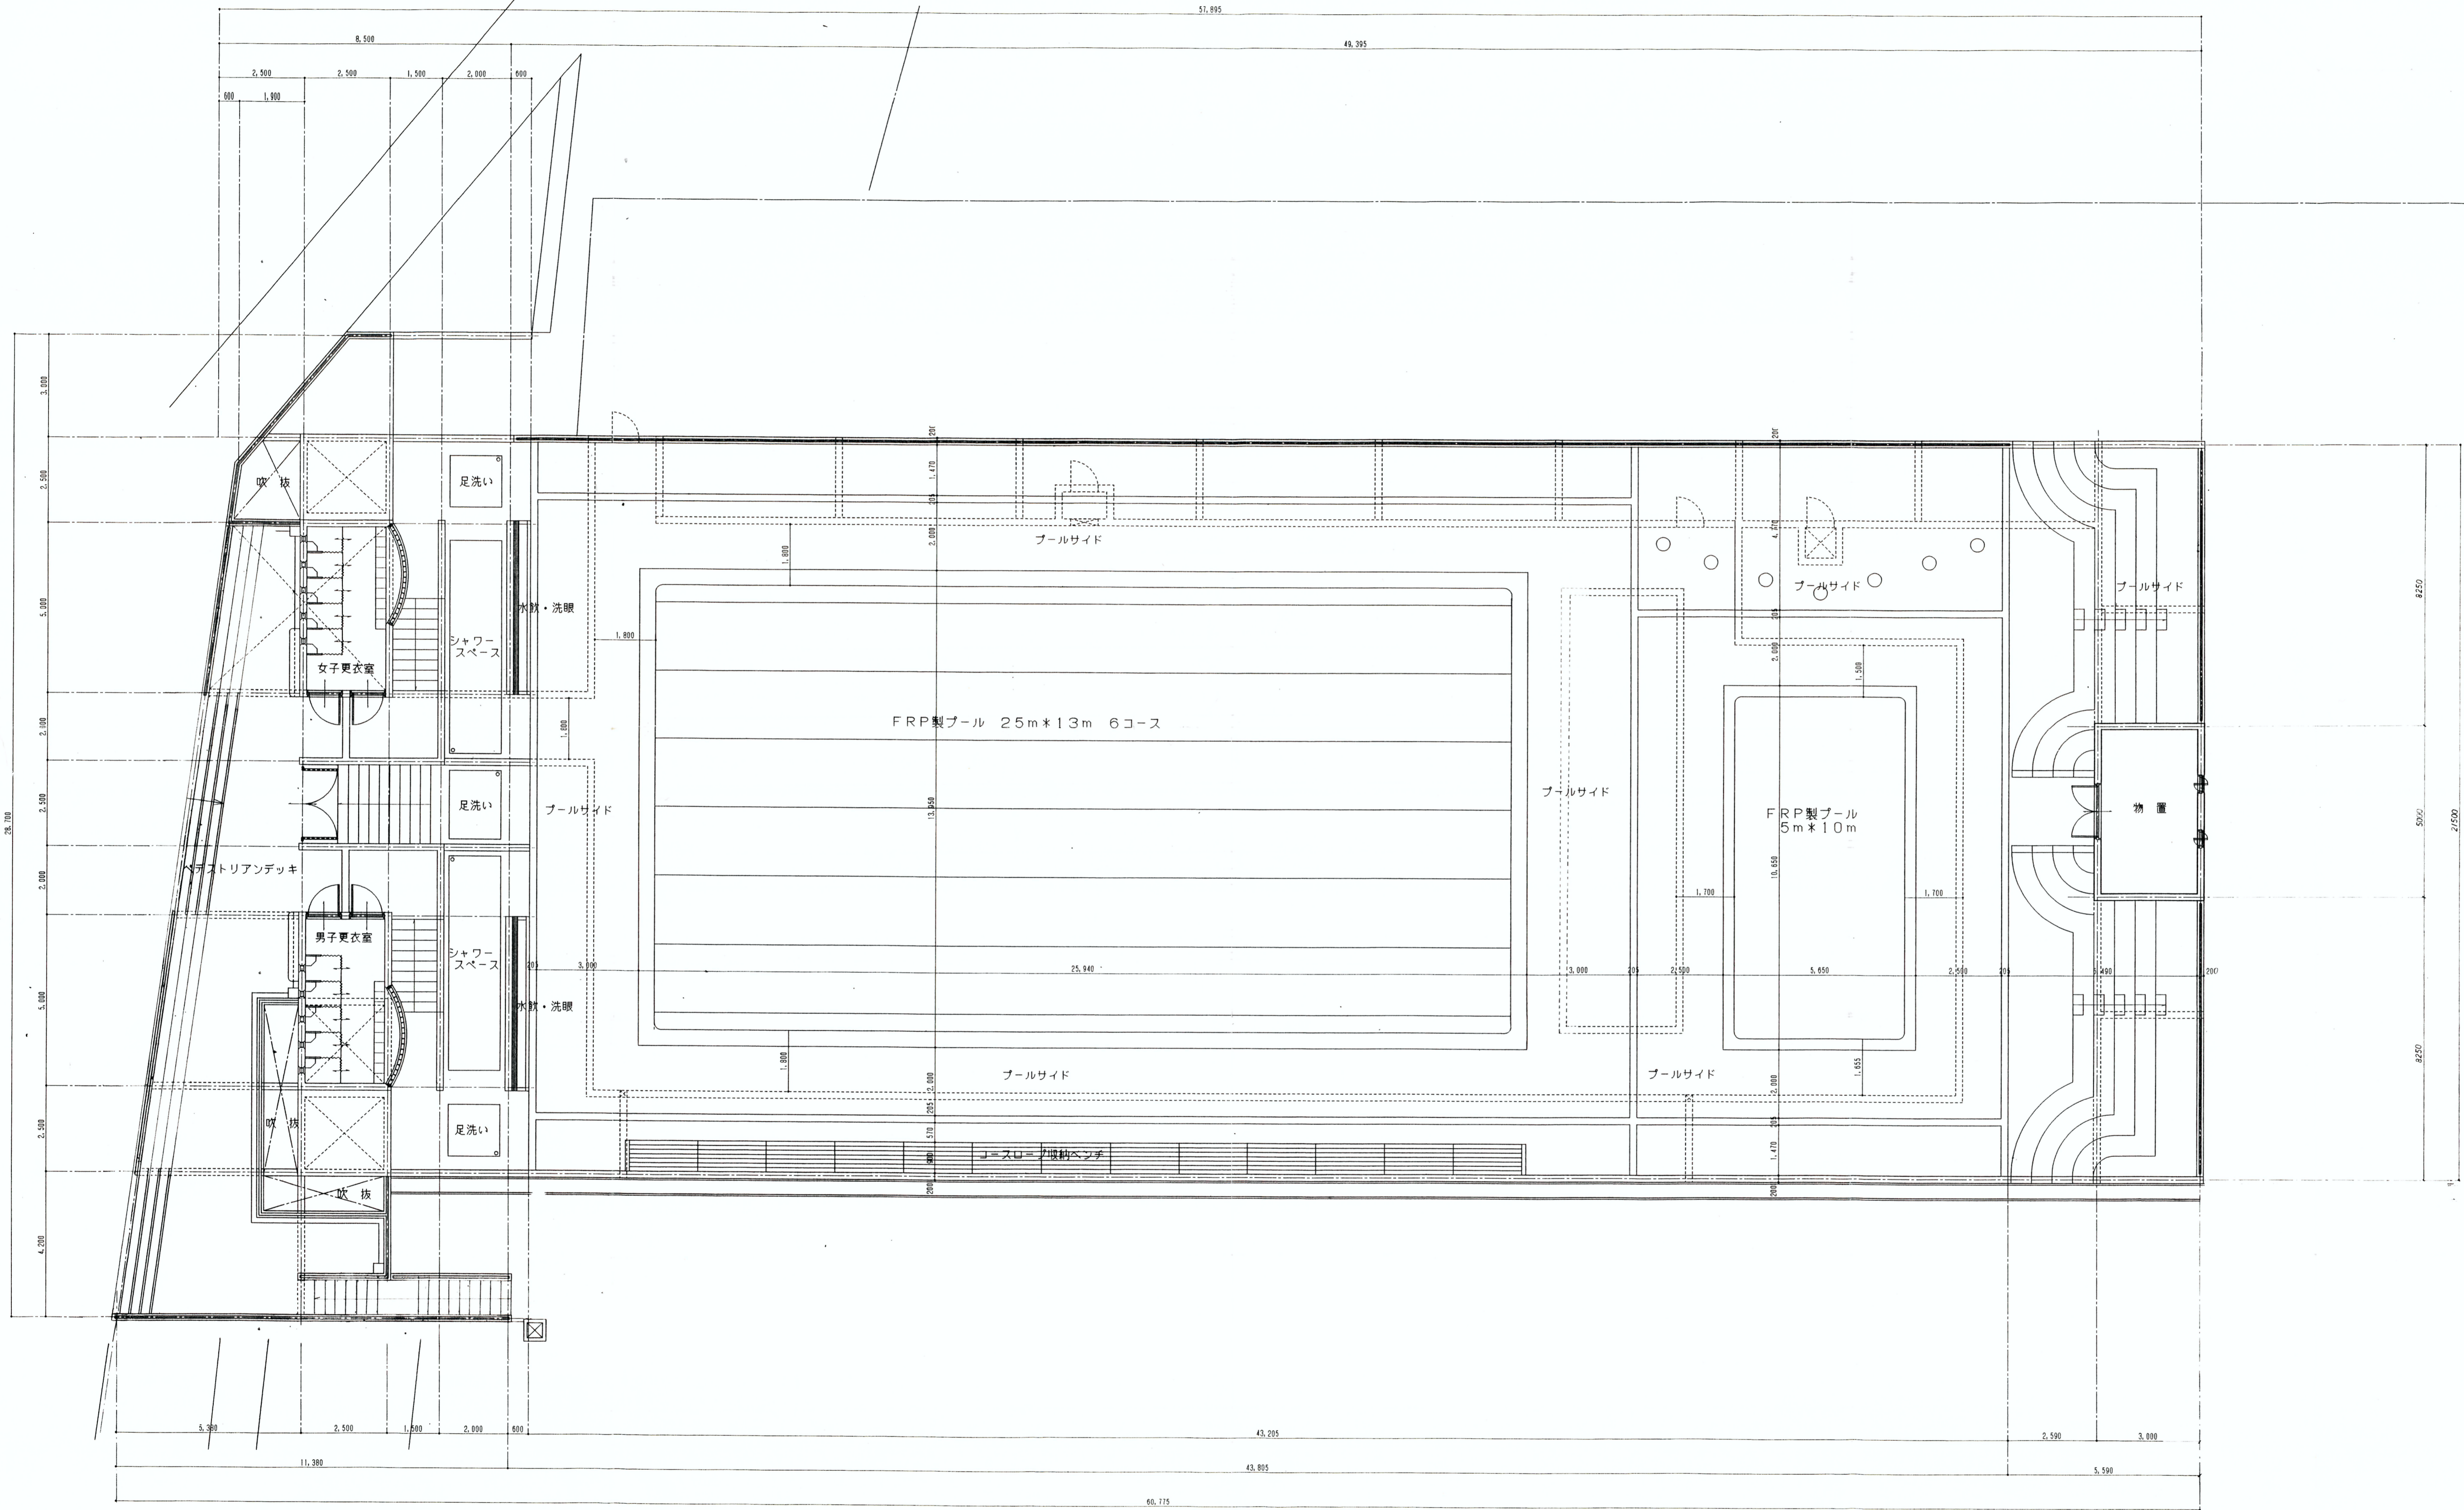

平面図 S.C-1:100

工事名	鹿島町立八沢小学校プール改修工事	図面名称	平面図	SCALE 1:100
			竣工図	No. 38-8